



全体一般図


側面図 S=1:200

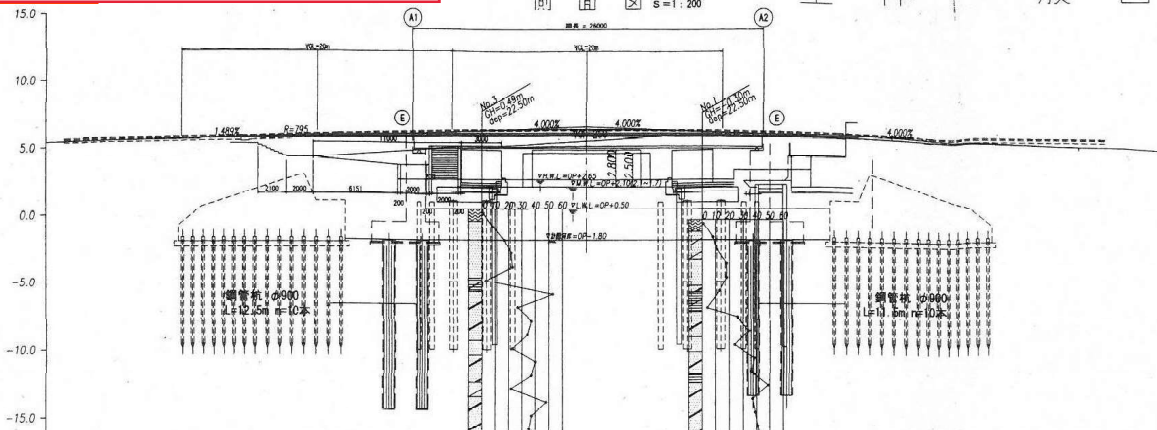


OP. 20.0																			
勾 配	5.562 $i=1.472\%$ $L=12.162$	5.741 $i=4.000\%$ $L=9.992$	6.084 $i=4.000\%$ $L=13.000$	6.483 $i=3.444\%$ $L=13.000$	5.848 $i=4.000\%$ $L=21.308$	5.168 $i=4.000\%$ $L=27.308$													
計画高	5.500	5.562	5.592	5.682	5.804	5.957	6.027	6.133	6.267	6.310	6.267	6.132	6.027	5.941	5.741	5.541	5.341	5.168	5.141
現況高	5.50	5.56	5.58	5.68	5.80	5.95	6.02	6.11	6.13	6.15	6.13	6.11	5.94	5.74	5.54	5.34	5.17	5.14	
追加距離	0.000	2.838	5.000	10.000	15.000	20.000	21.995	25.000	30.000	35.000	40.000	45.000	47.995	50.000	55.000	60.000	65.000	68.303	70.000
単距離	0.000	2.838	2.162	5.000	5.000	5.000	1.995	2.005	5.000	5.000	5.000	5.000	2.995	2.005	5.000	5.000	5.000	4.303	0.697
測 点	No.1	No.2 +2.838	No.3 +2.838	No.4	No.5	No.6 +1.995	No.7	No.8	No.9	No.10	No.11 +2.995	No.12	No.13	No.14	No.15	No.16 +4.303	No.17 +4.303	No.18	No.19
平面線形	R=32.2m L=32.2m																		
横断勾配	1.5% 1.5%																		

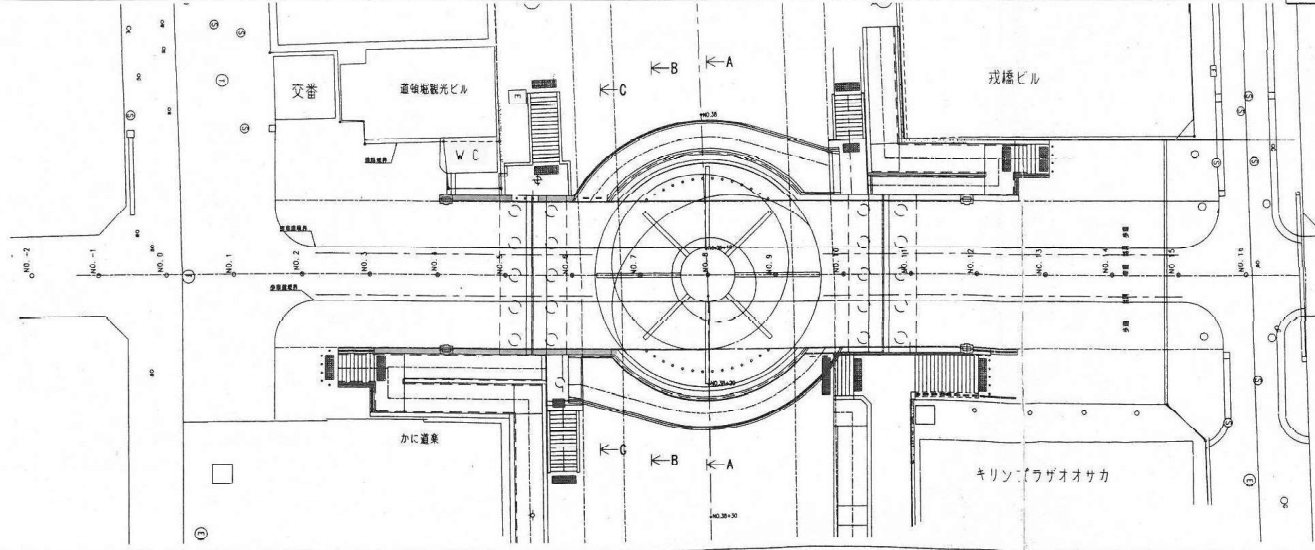


A-A断面図 S=1:100

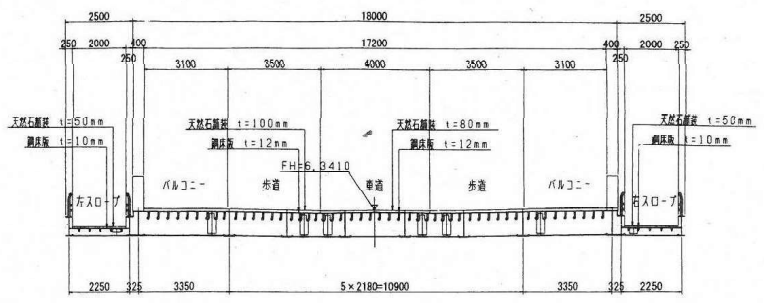

B-B断面 S=1:100

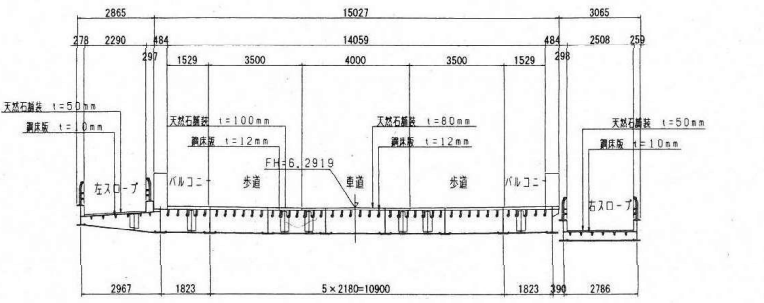

C-C断面図 S=1:100

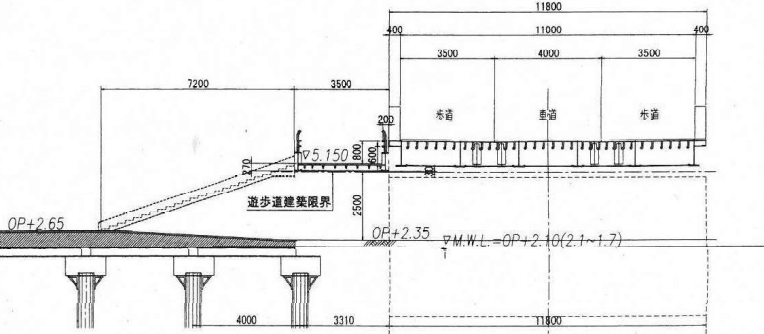

設計条件	
道路規格	第4種第4級 (V=20 km/h)
橋梁	A型橋梁
上部工型式	鋼床版版析
橋長	26.000 m (道路中心線上)
有効幅員	11.000 m
傾斜	90° - 00° - 00°
縦断勾配	3.44% 3.44% 放物線勾配
横断勾配	1.5% 1.5%
基礎工型式	杭基礎: 鋼管杭 φ900
設計水平度	kh = 0.25
適用示方書	道路橋示方書・解説 I~V編 (平成14年3月)

(完成図)

大阪市建設局道路部橋梁担当	
橋名	戎橋
路線名	心斎橋筋線
河川名	道頓堀川
図名	戎橋全体一般図
縮尺	図示
年月	平成20年 3月
設計業務	施工

番 1
号 276

協成エンジニアリング
株式会社