



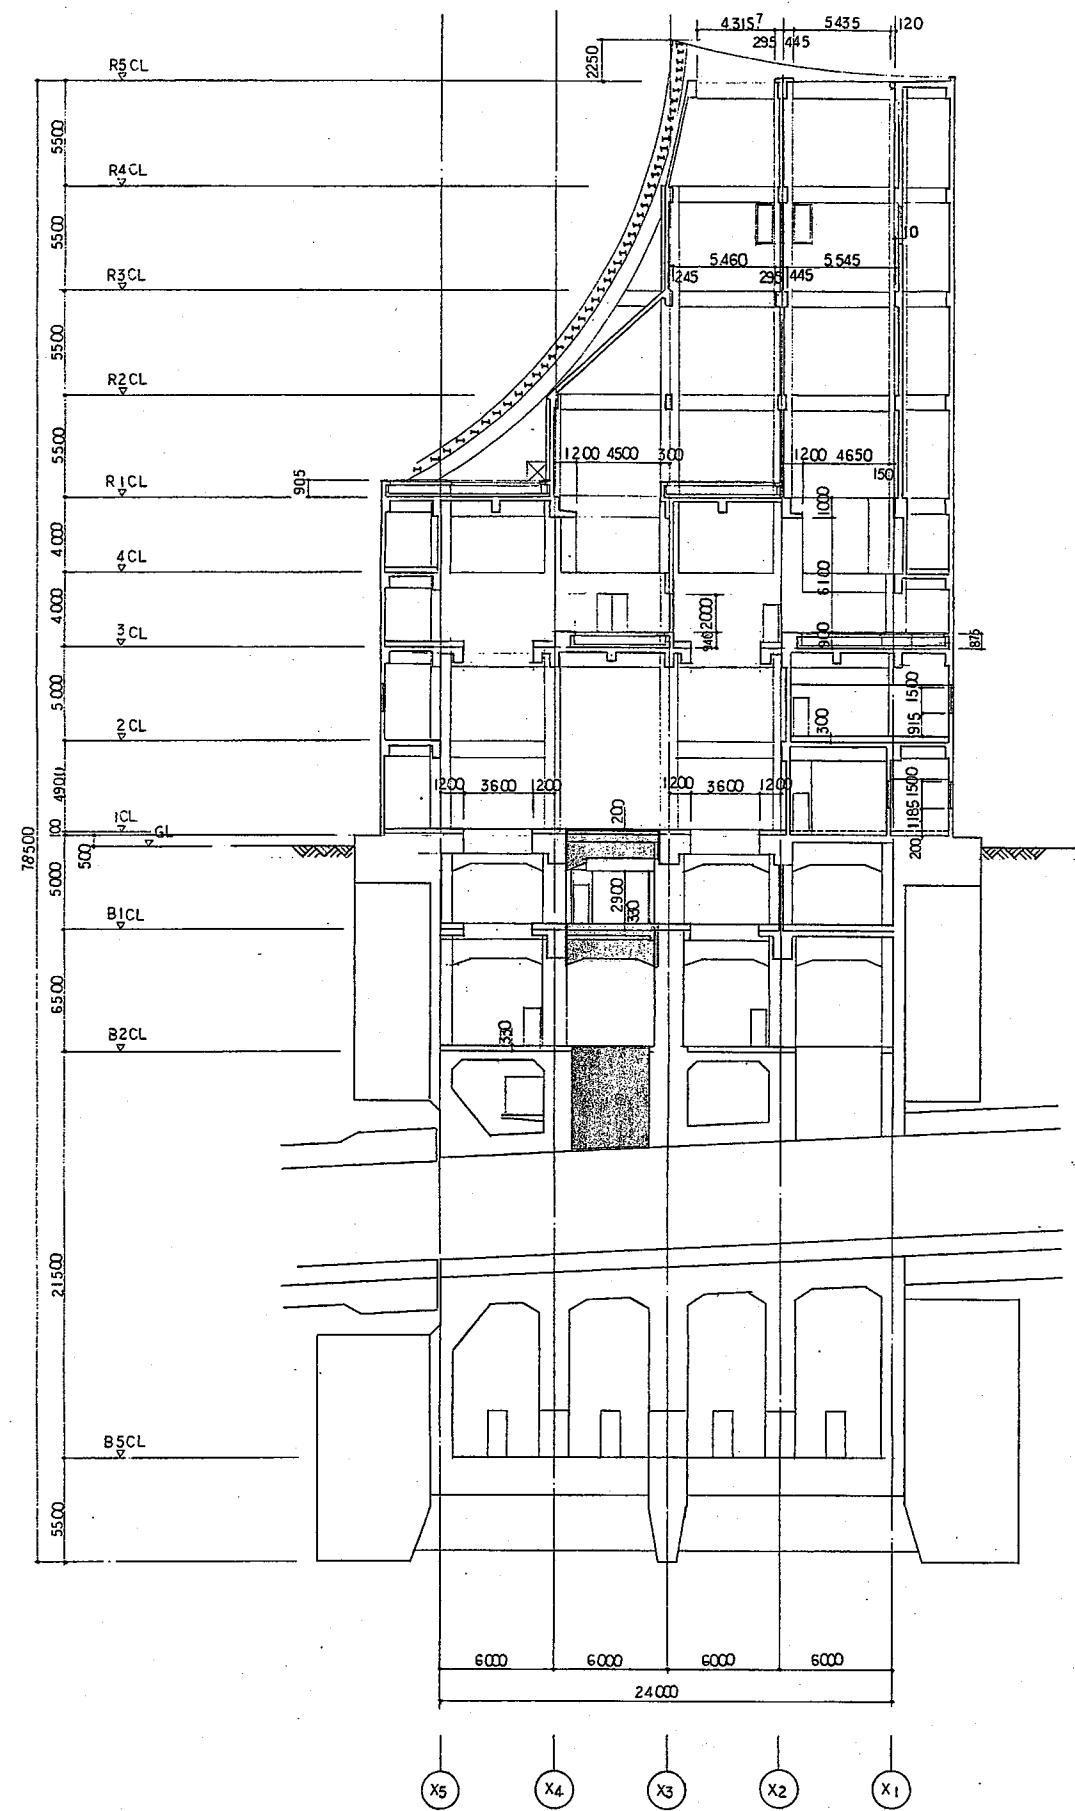

Y2-Y3 断面図

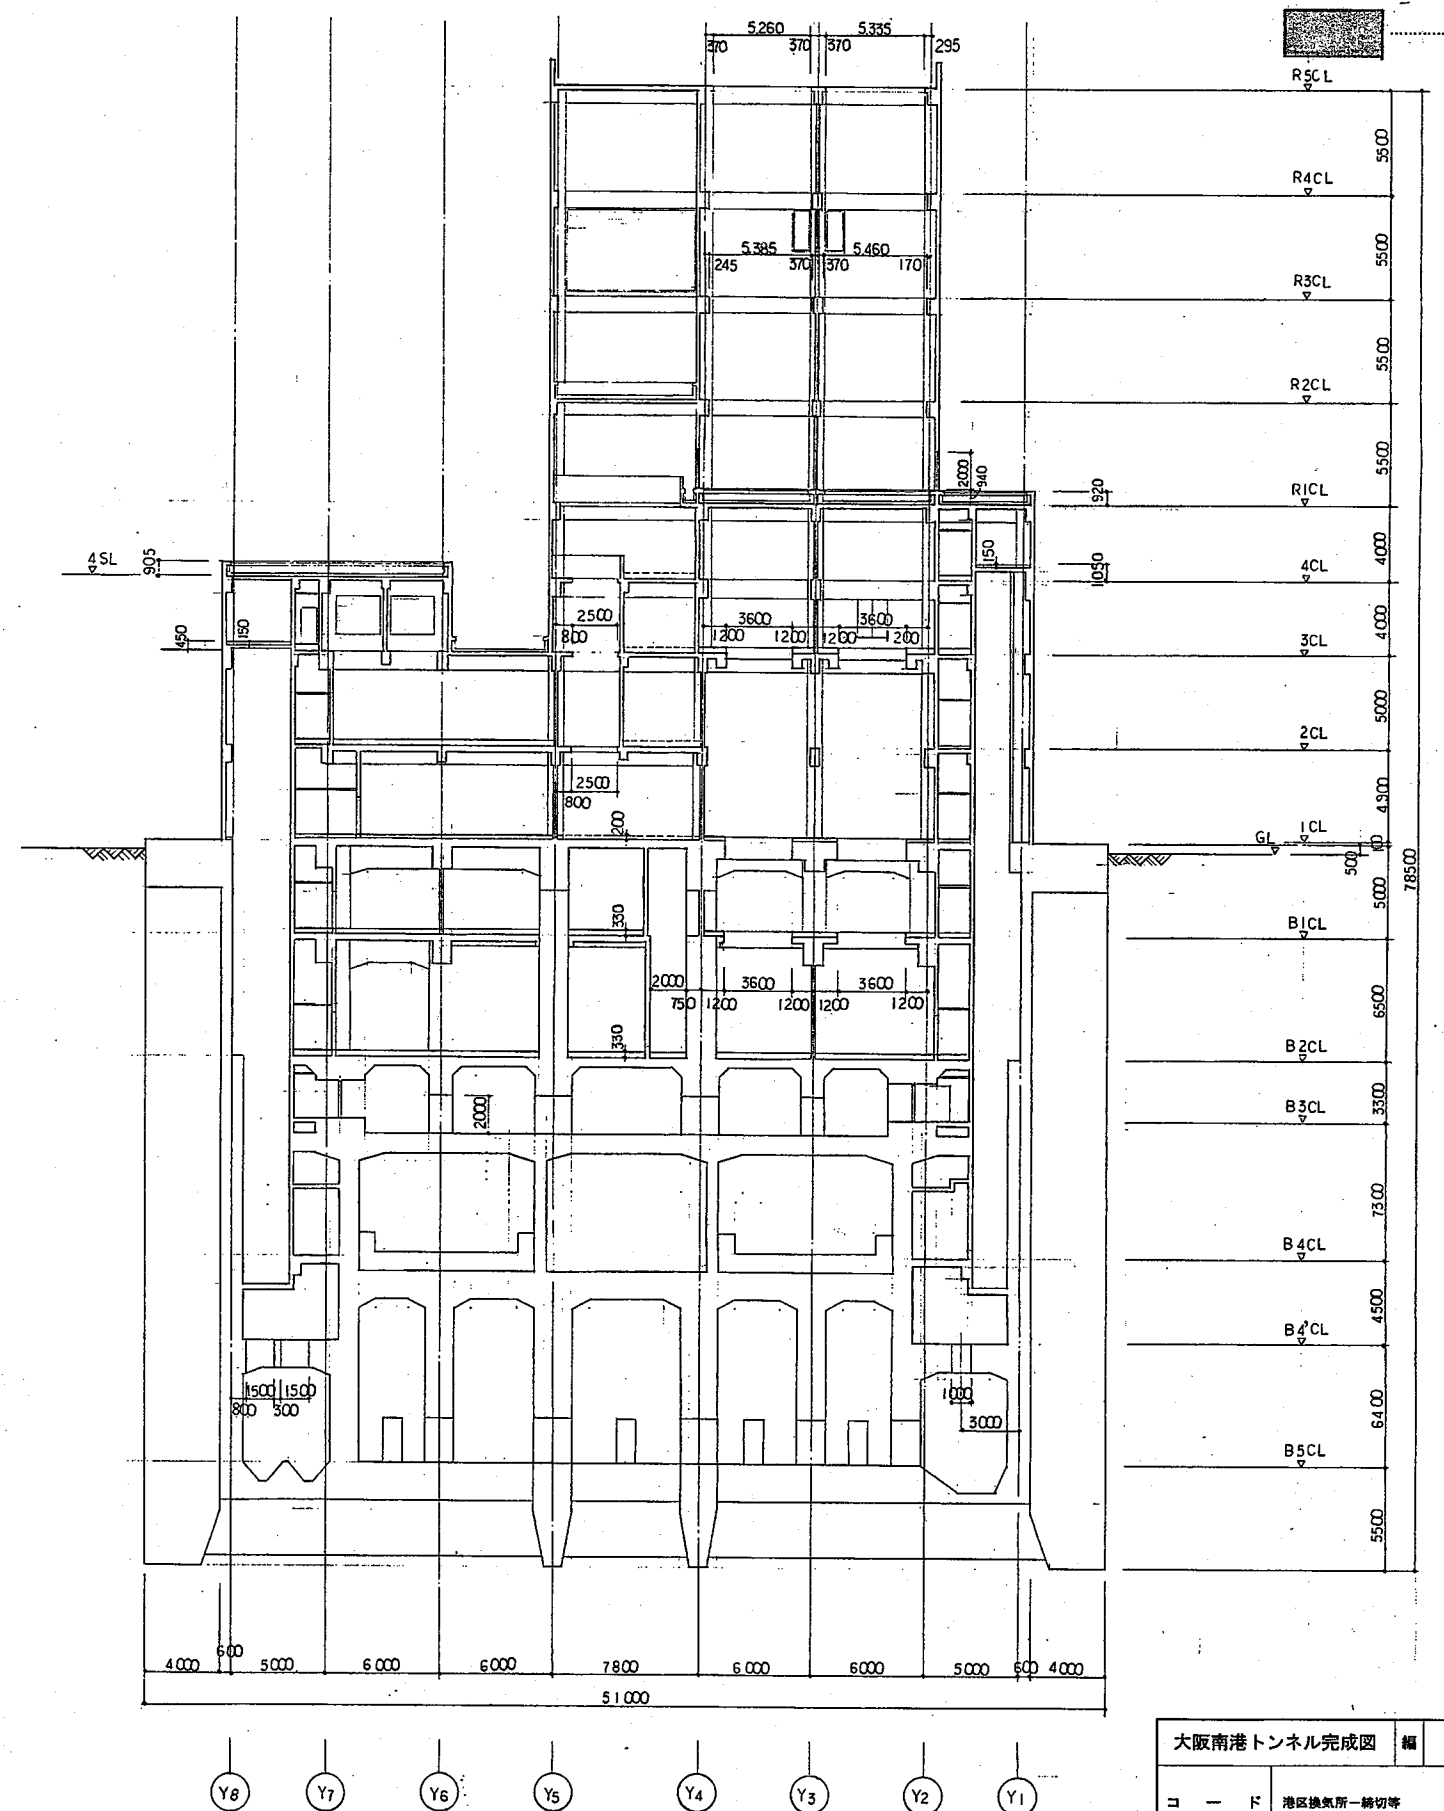

X2-X3 断面図

大阪南港トンネル完成図		港区換気所	
コード	港区換気所一掃切等	図面番号	26
図面名称	Y2-Y3 X2-X3断面図	縮尺	図示
図面調整年月	平成9年3月	単位	mm
注 記			
運輸省 第三港湾建設局 大阪港湾空港工事事務所			