



今回工事部分を示す

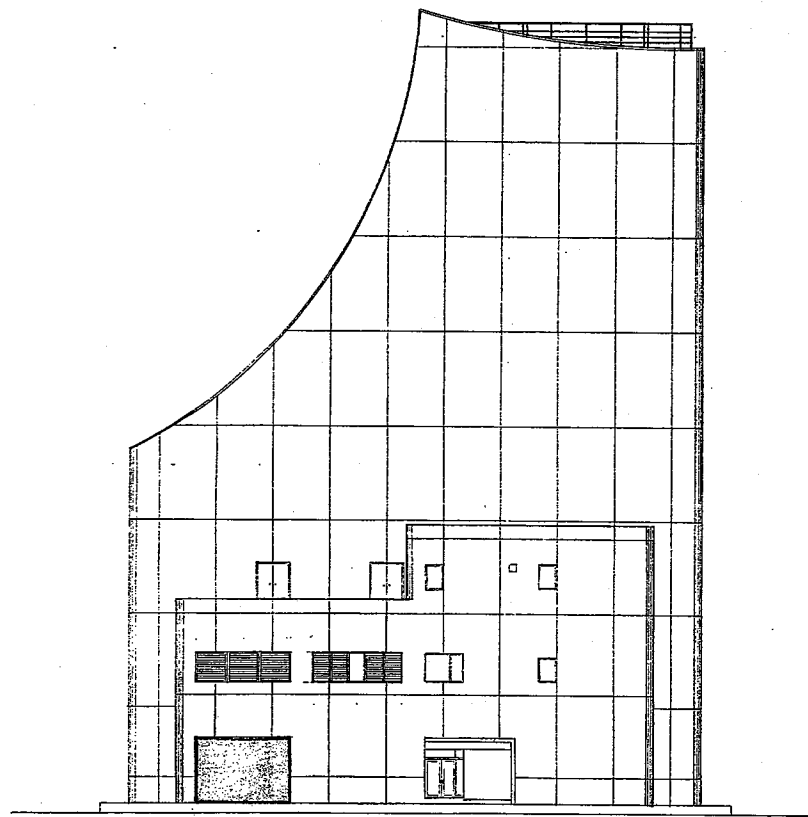

南 面

立 面 図 1:200

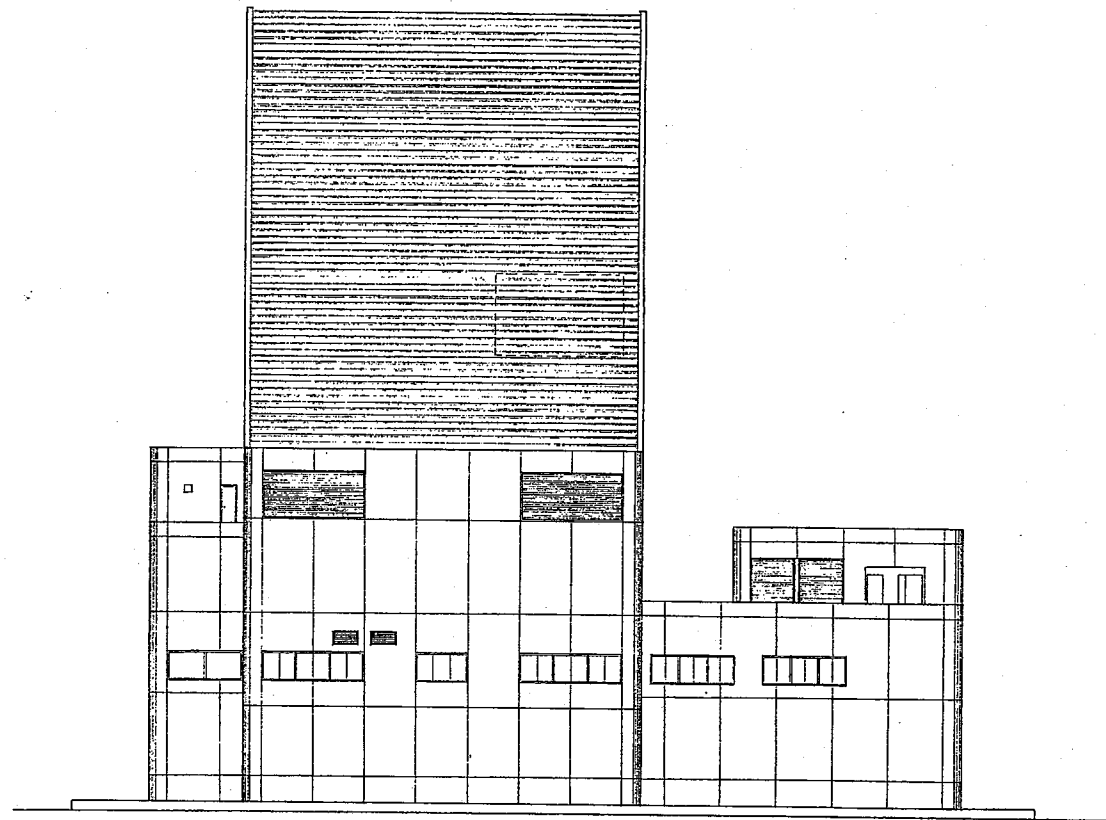


西 面

立 面 図 1:200


大阪南港トンネル完成図		編	港区換気所		
コ	ー	ド	港区換気所一轉切等	図面 番号	24
図 面 名 称		立面図(南・西面)		縮尺	1/200
図面調整年月		平 成 9 年 3 月		単位	mm
注 記					
運輸省 第三港湾建設局 大阪港湾空港工事事務所					

..... 今回工事部分を示す

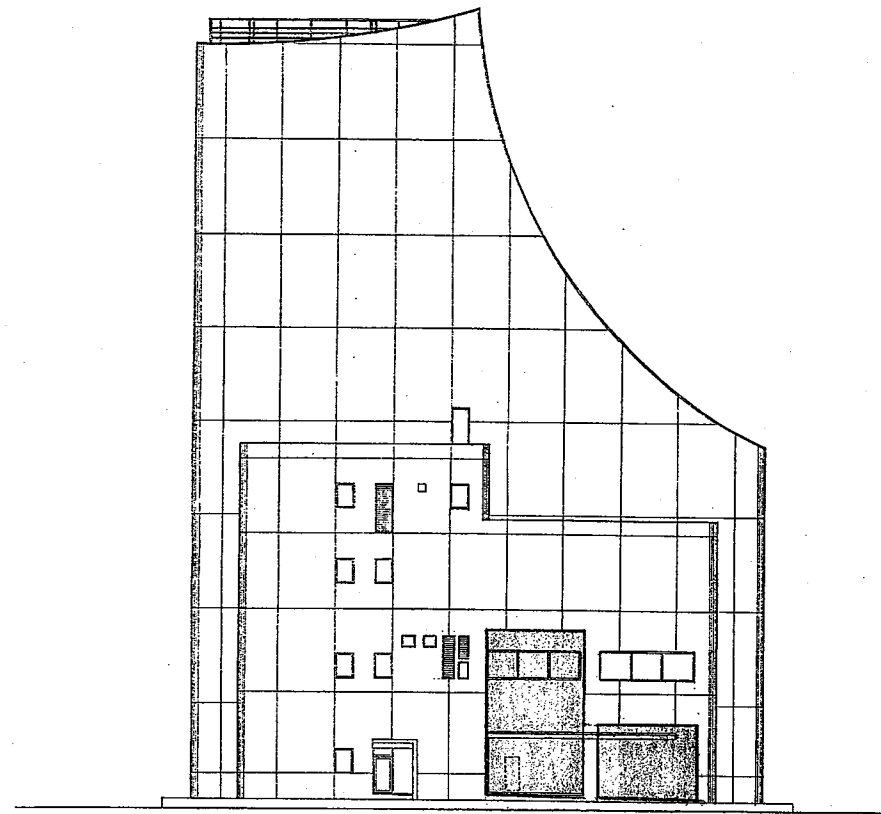

北 面

立 面 図 1:200

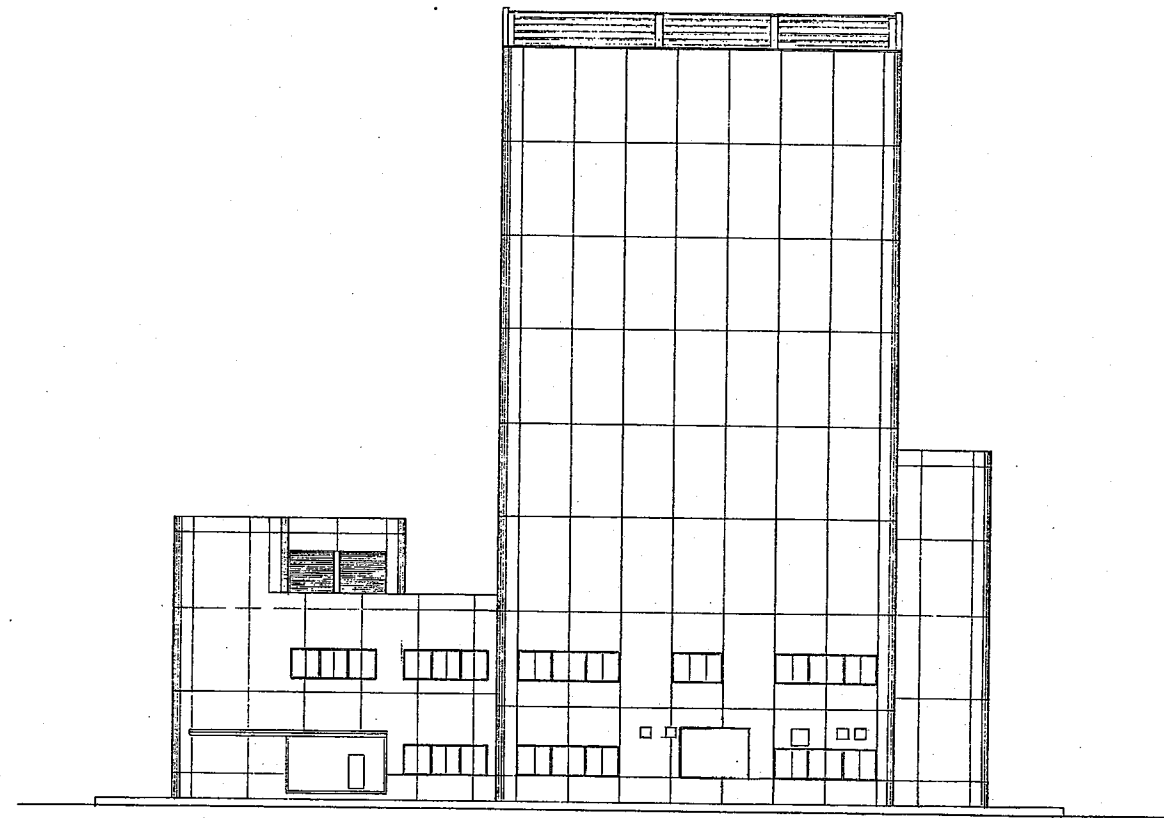

東 面

立 面 図 1:200

大阪南港トンネル完成図		編	港区換気所		
コ	ー	ド	港区換気所一轄切等	図面 番号	25
図 面 名 称			立面図(北・東面)	縮 尺	1/200
図面調整年月			平 成 9 年 3 月	単 位	mm
注 記					
運輸省 第三港湾建設局 大阪港湾空港工事事務所					