
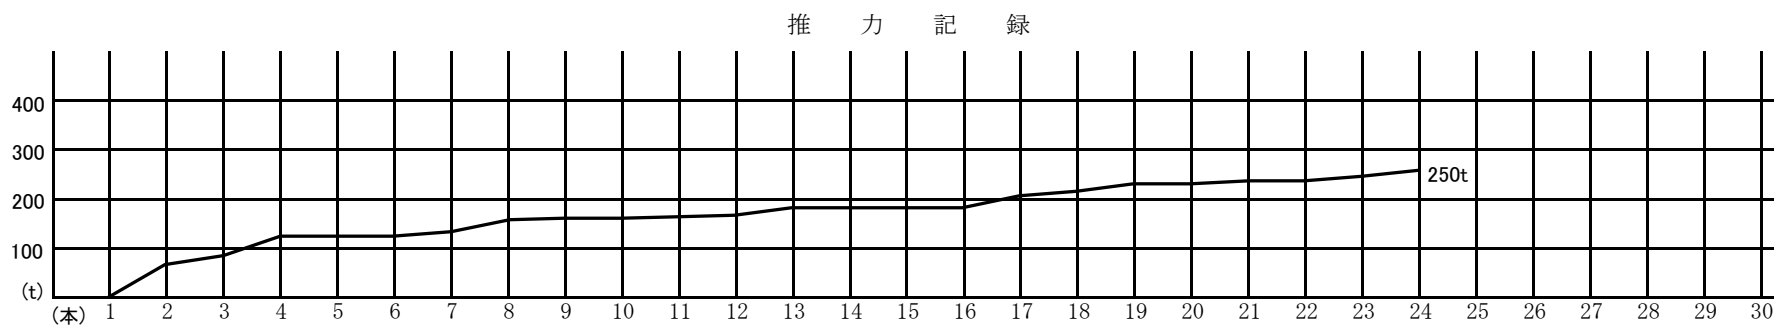
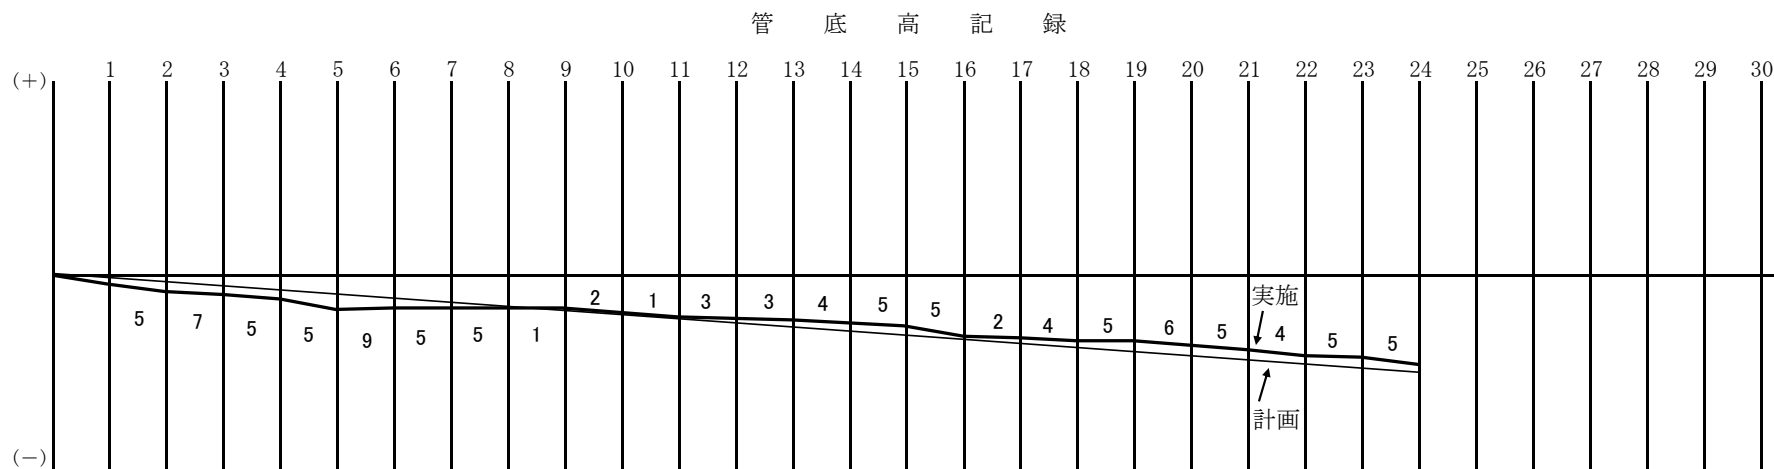


推進工事出来形管理図 (参考)

工事名 ○ ○ ○ ○
 立杭番号 No. △ ~ No. △
 工事内容 φ mm L = m

——— 計 画
 ——— 実 施

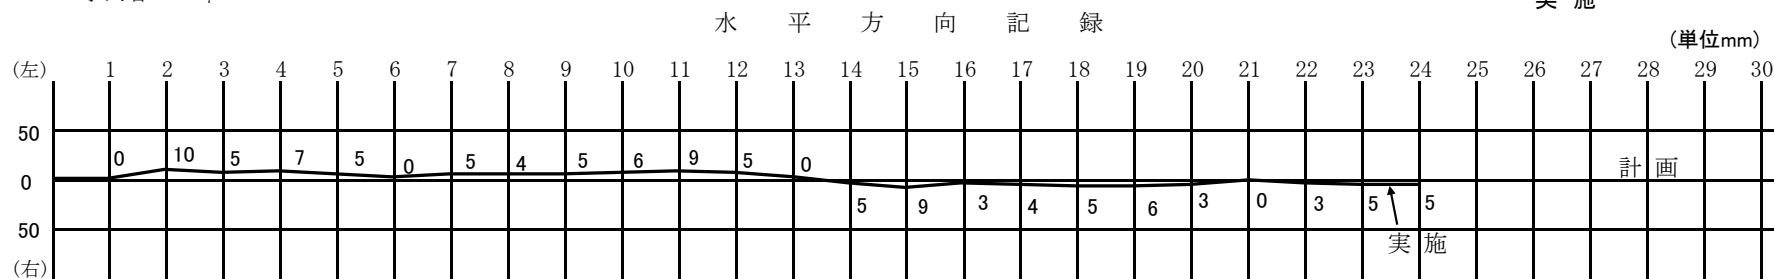

添1 - 10