
シールド工事出来形管理図(一次覆工・二次覆工)(参考)

事 名 0 0 0 0 1. 水平方向偏位量記録


- 立抗番号
- $No.\triangle \sim No.\triangle$

2. 管底高偏位量記録 3. 裏込め注入量記録


- 工事内容 仕上り内径
- 延長 mm
- セグメント番号 20

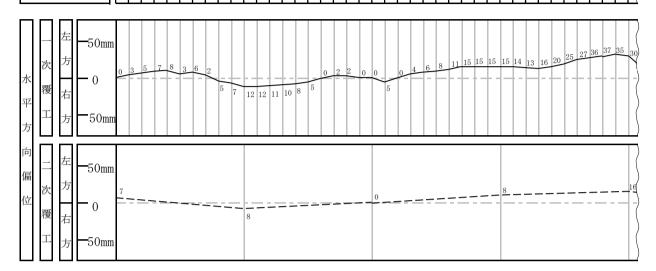

セグメント番号

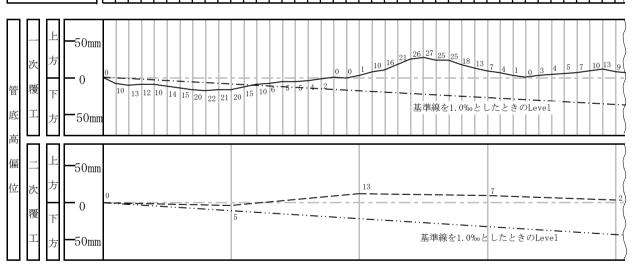

セグメント番号

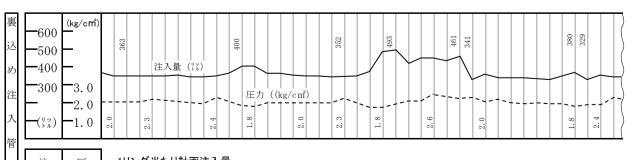

圧 注 量 力

1リング当たり計画注入量