


敷砂出来形管理表

工事名: _____

現場代理人 _____

測 点		種 別	天 端 高										天 端 幅				延 長			
			L-50m	L-40m	L-30m	L-20m	L-10m	CL	R-10	R-20	R-30	R-40	R-50	港外法面	天端港外	天端港内	港内法面	港外側	法線上	港内側
NO. 〇〇	設計値																	NO. 〇〇	NO. 〇〇	NO. 〇〇
	測定値																			
NO. 〇〇+〇. 〇〇	設計値																	}	}	}
	測定値																			
NO. 〇〇	設計値																			
	測定値																			
NO. 〇〇	設計値																	m	m	m
	測定値																			
NO. 〇〇+〇. 〇〇	設計値																	〇	〇	〇
	測定値																			
NO. 〇〇	設計値																	〇	〇	〇
	測定値																			
NO. 〇〇	設計値																			
	測定値																			
NO. 〇〇	設計値																			
	測定値																			
NO. 〇〇+〇. 〇〇	設計値																	}	}	}
	測定値																			
NO. 〇〇	設計値																	}	}	}
	測定値																			
NO. 〇〇	設計値																			
	測定値																			
NO. 〇〇	設計値																	m	m	m
	測定値																			
NO. 〇〇	設計値																	〇	〇	〇
	測定値																			
NO. 〇〇	設計値																			
	測定値																			
NO. 〇〇	設計値																	}	}	}
	測定値																			
NO. 〇〇	設計値																	}	}	}
	測定値																			
NO. 〇〇	設計値																			
	測定値																			
NO. 〇〇	設計値																			
	測定値																			
NO. 〇〇	設計値																	}	}	}
	測定値																			
NO. 〇〇	設計値																	}	}	}
	測定値																			
NO. 〇〇	設計値																			
	測定値																			
NO. 〇〇	設計値																			
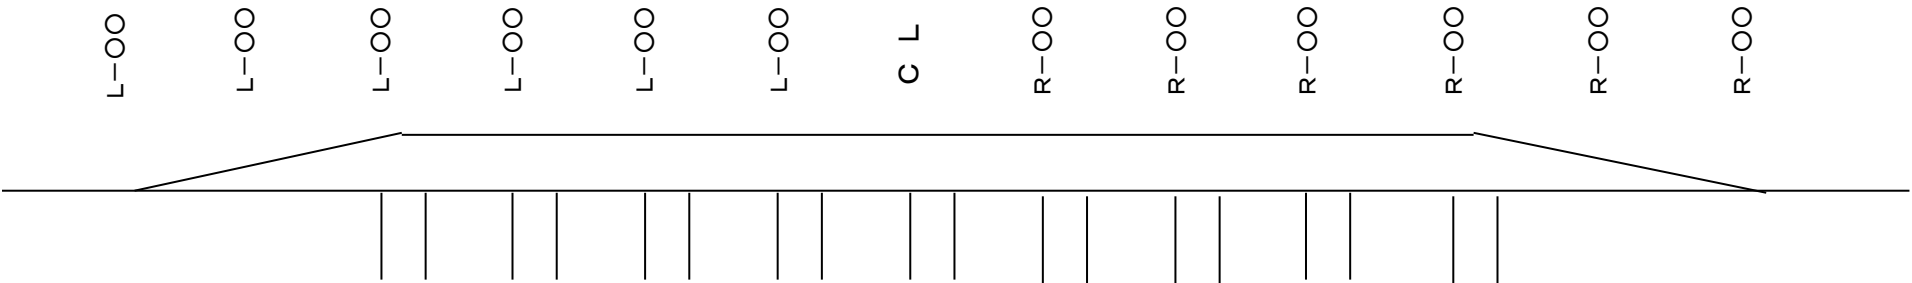


工事名: _____

敷砂出来形管理図

様式・出来形 1 - 1 - 2(2)

敷砂 平面図

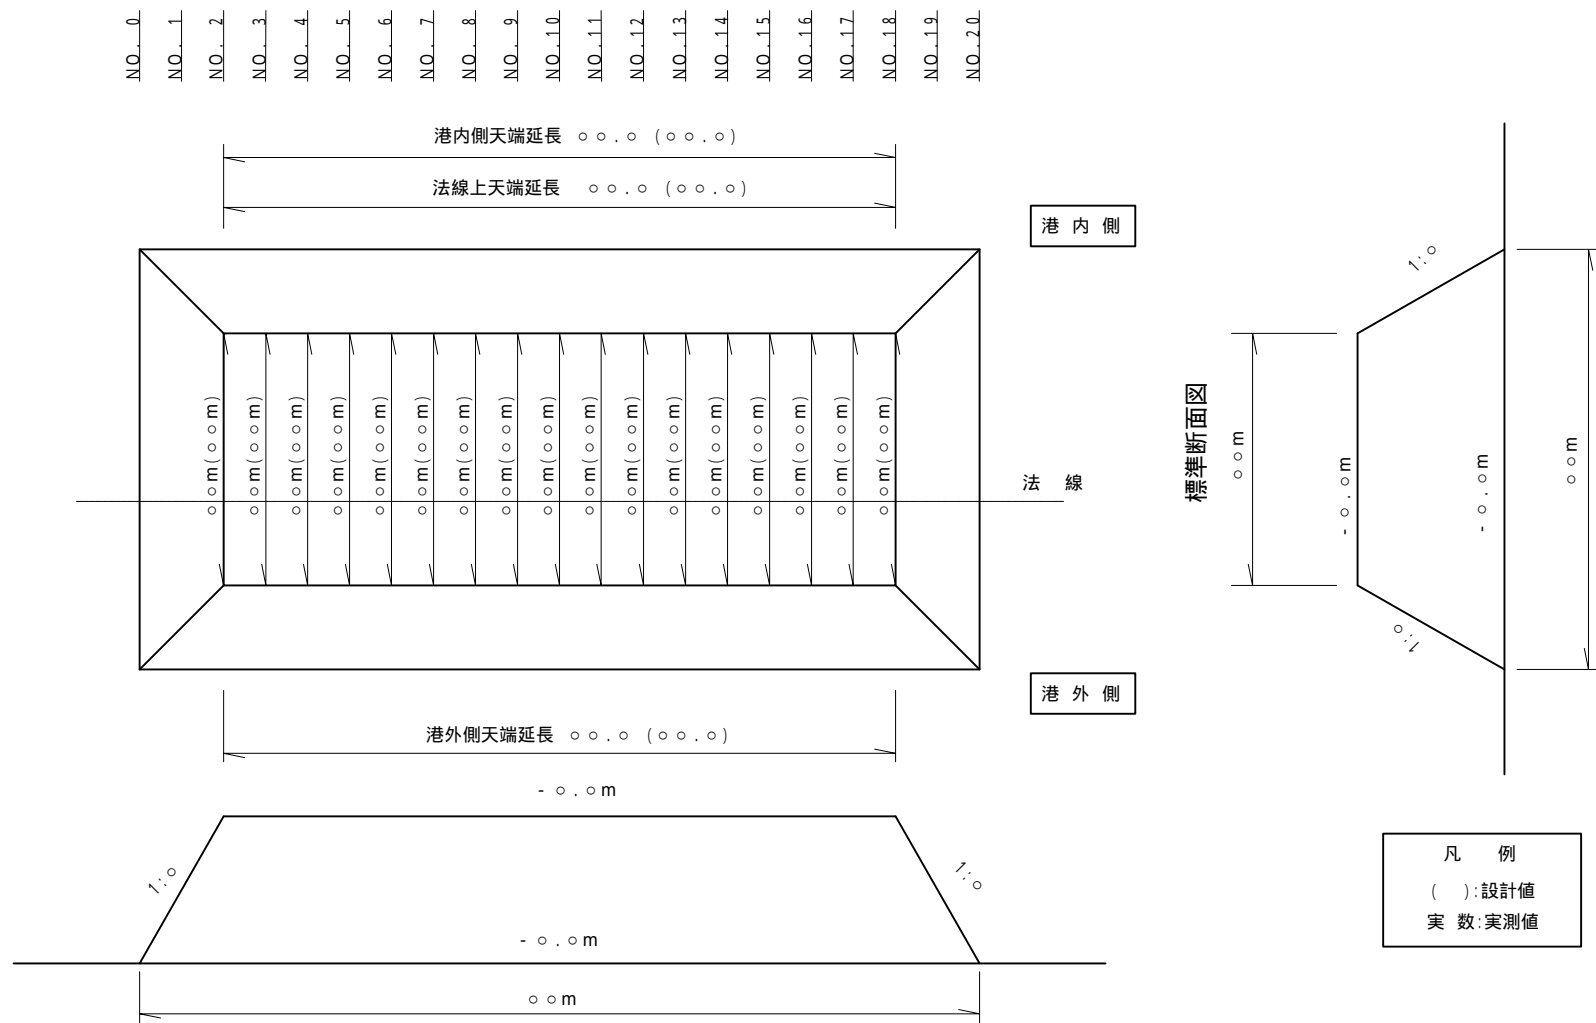

サンドコンパクションパイル出来形管理表

年 月 日

工事名: _____

現場代理人 _____

杭番号 杭列		1			2			3			4			5		
		天端高	先端深度	杭長	天端高	先端深度	杭長	天端高	先端深度	杭長	天端高	先端深度	杭長	天端高	先端深度	杭長
A列杭	設計値															
	測定値															
	差															
		変位量X	変位量Y	偏芯量	変位量X	変位量Y	偏芯量	変位量X	変位量Y	偏芯量	変位量X	変位量Y	偏芯量	変位量X	変位量Y	偏芯量
	設計値															
	測定値															
	差															

杭番号 杭列		1			2			3			4			5		
		天端高	先端深度	杭長	天端高	先端深度	杭長	天端高	先端深度	杭長	天端高	先端深度	杭長	天端高	先端深度	杭長
B列杭	設計値															
	測定値															
	差															
		変位量X	変位量Y	偏芯量	変位量X	変位量Y	偏芯量	変位量X	変位量Y	偏芯量	変位量X	変位量Y	偏芯量	変位量X	変位量Y	偏芯量
	設計値															
	測定値															
	差															

杭番号 杭列		1			2			3			4			5		
		天端高	先端深度	杭長	天端高	先端深度	杭長	天端高	先端深度	杭長	天端高	先端深度	杭長	天端高	先端深度	杭長
○列杭	設計値															
	測定値															
	差															
		変位量X	変位量Y	偏芯量	変位量X	変位量Y	偏芯量	変位量X	変位量Y	偏芯量	変位量X	変位量Y	偏芯量	変位量X	変位量Y	偏芯量
	設計値															
	測定値															
	差															

杭番号 杭列		1			2			3			4			5		
		天端高	先端深度	杭長	天端高	先端深度	杭長	天端高	先端深度	杭長	天端高	先端深度	杭長	天端高	先端深度	杭長
○列杭	設計値															
	測定値															
	差															
		変位量X	変位量Y	偏芯量	変位量X	変位量Y	偏芯量	変位量X	変位量Y	偏芯量	変位量X	変位量Y	偏芯量	変位量X	変位量Y	偏芯量
	設計値															
	測定値															
	差															

砂投入管理表

工事名: _____


現場代理人 _____

[illegible]

工事名: _____

様式・出来形 1 - 2 - 2(3)

平面図 締固工 深浅図

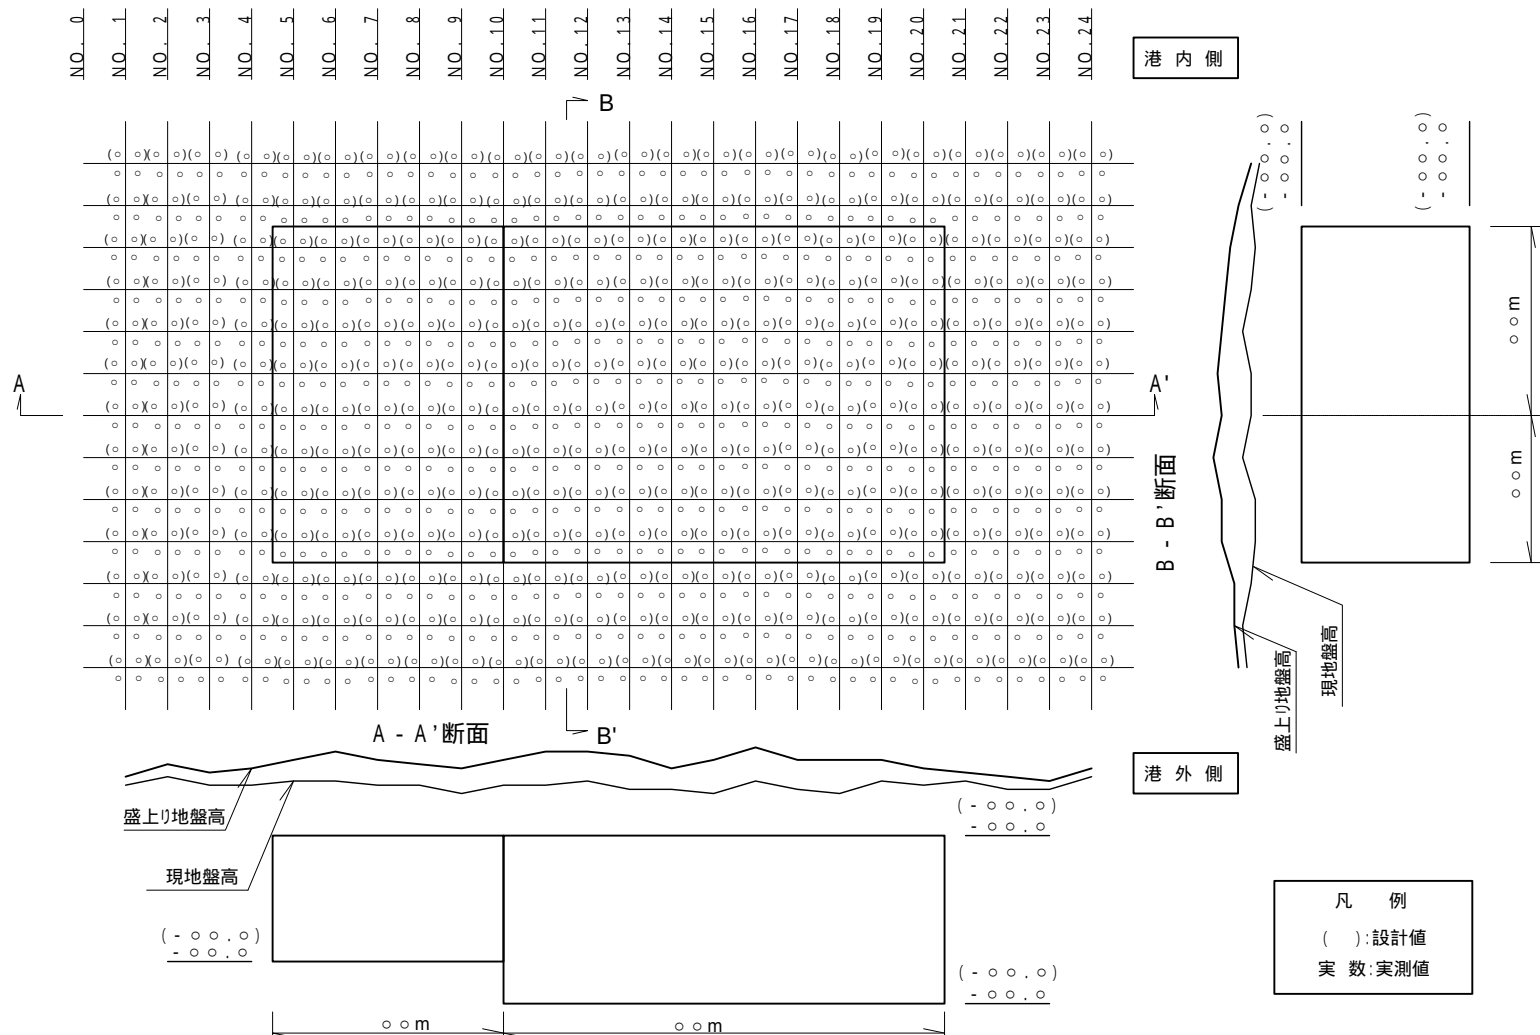

深層混合処理杭出来形管理表

工事名: _____

現場代理人 _____

NO.		打 設 位 置		杭出来形			スラリー量		NO.		打 設 位 置		杭出来形			スラリー量	
		X方向	Y方向	天端高	先端深度	改良長	総吐出量	1m当り			X方向	Y方向	天端高	先端深度	改良長	総吐出量	1m当り
	設計値									設計値							
	実測値									実測値							
	差									差							

深層混合処理杭鉛直度管理表

工事名: _____

現場代理人 _____

NO.	測定深度	鉛 直 度				NO.	測定深度	鉛 直 度				NO.	測定深度	鉛 直 度			
		(X 方 向)		(Y 方 向)				(X 方 向)		(Y 方 向)				(X 方 向)		(Y 方 向)	
		分	秒	分	秒			分	秒	分	秒			分	秒	分	秒

工事名: _____

現場代理人_____


3-D-39

工事名: _____

様式・出来形 1 - 4 - 1(2)

洗掘防止マット出来形管理図


敷 設 図

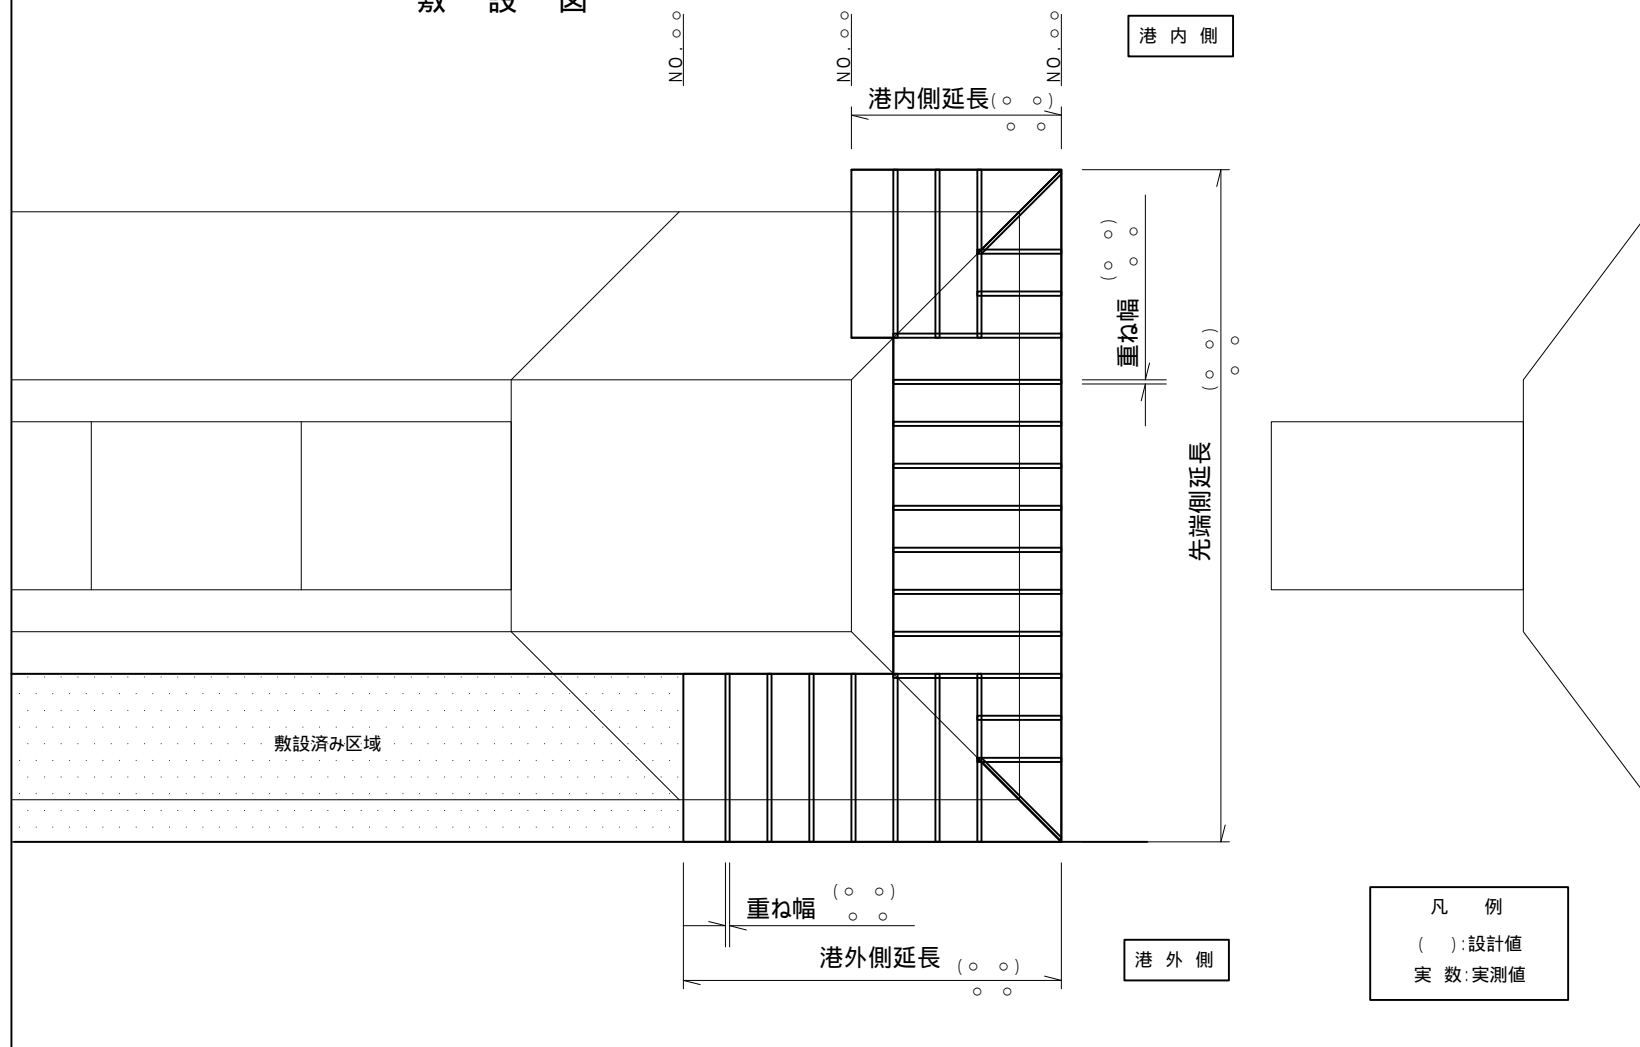

工事名: _____

現場代理人


1	4	7	10
2	5	8	11
3	6	9	12

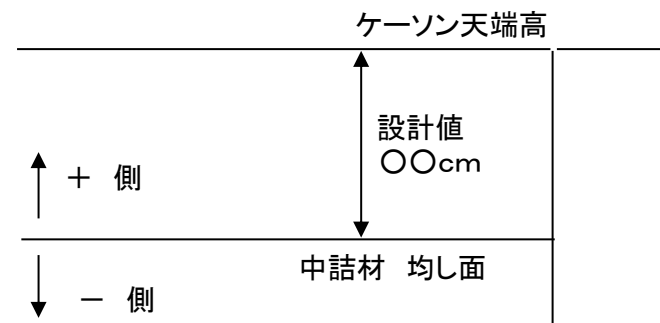

工事名: _____

現場代理人

1	4	7	10
2	5	8	11
3	6	9	12

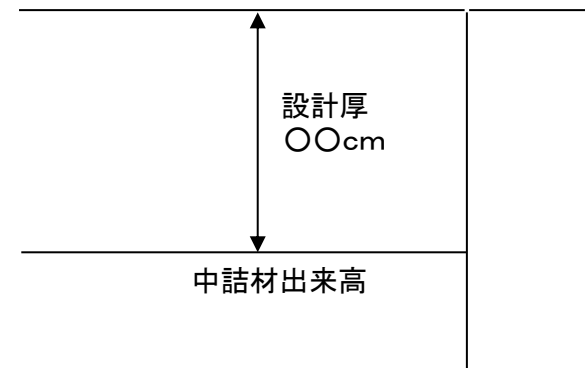

工事名: _____

現場代理人

3-D-43

腹起出来形管理表



様式・出来形1－9－5

年 月 日

現場代理人

測 点 \ 種 別			取付高さ		取付長さ	継手の状況
			上側	下側		
NO. 1	始点側	設計値				
		測定値				
		差				
	終点側	設計値				
		測定値				
		差				
NO. 2	始点側	設計値				
		測定値				
		差				
	終点側	設計値				
		測定値				
		差				
NO. 3	始点側	設計値				
		測定値				
		差				
	終点側	設計値				
		測定値				
		差				

位 置		ボルトの取付状況	矢板との密着状況	備 考
腹起し NO	ボルト NO			
NO. 1	1			
	2			
	3			
	4			
	5			
	6			
NO. 2	1			
	2			
	3			
	4			
	5			
	6			
NO. 3	1			
	2			
	3			
	4			
	5			
	6			

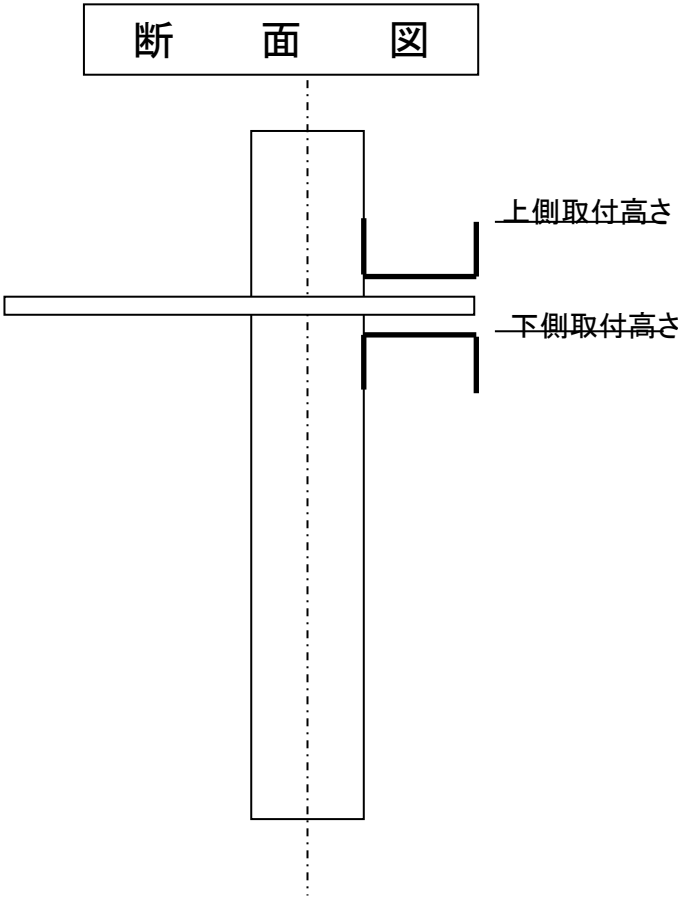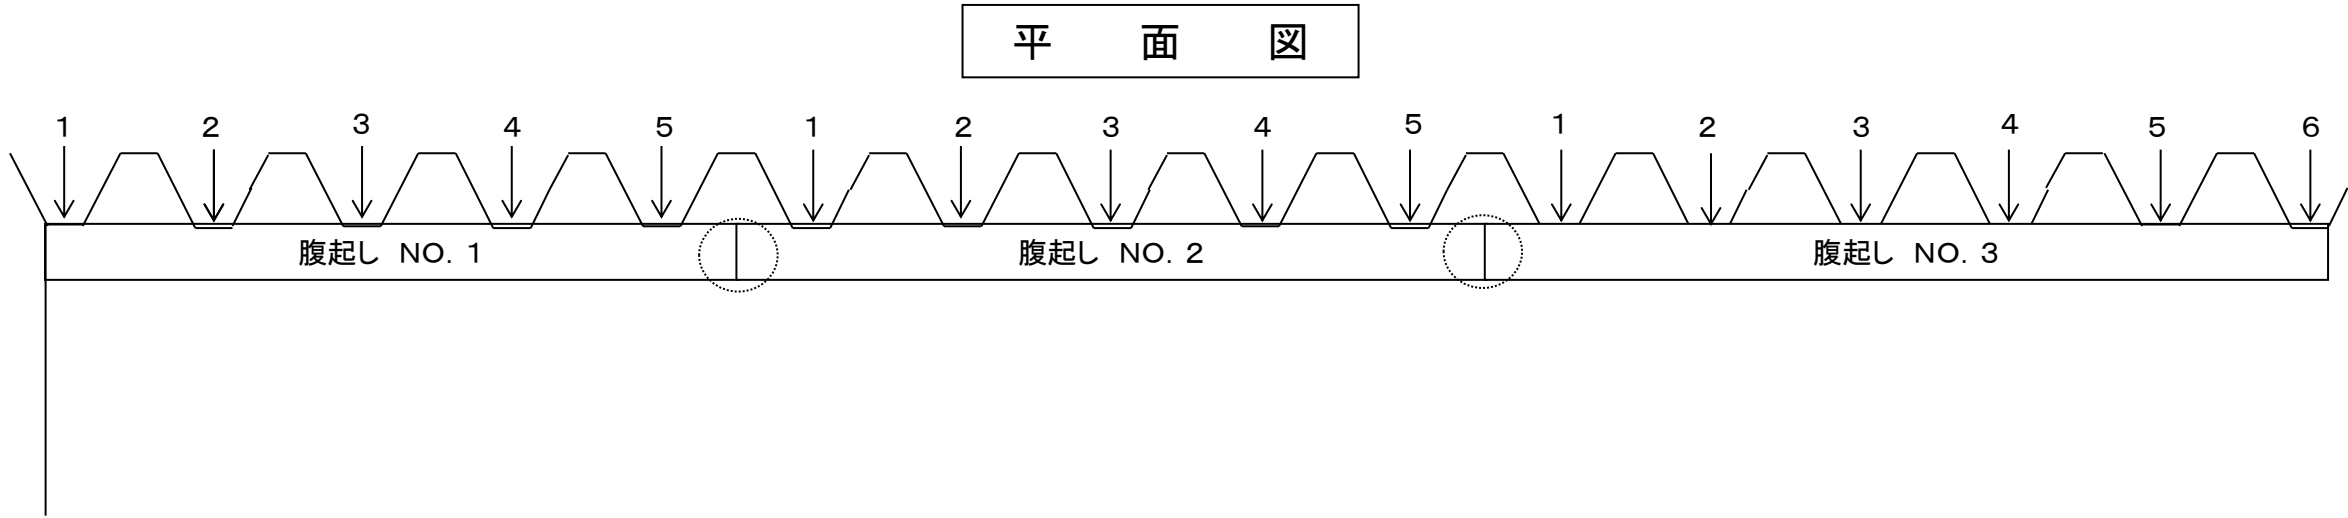

タイ材出来形管理表

工事名: _____

現場代理人

海側矢板(杭)部

[illegible]

陸側控矢板(杭)部

[illegible]

鋼杭打込記録

工事名: _____

現場代理人 _____

打 設 年 月 日				標高	50cmごとの 打撃回数	累計打撃回 数	50cmごとの 平均貫入量	リバウンド量	ラム落下高	摘 要
杭 番 号				(m)	(回)	(回)	(cm)	(cm)	(m)	
外 径										
杭 長										
板 厚										
メーカー										
打込み時間										
杭打機 名称										
型 式										
全 重 量										
ラ ム 重 量										
打止管理		設計値	実測値							
	天端高(m)									
	先端深度(m)									
	地盤高(m)									
	根入長(m)									
	総打撃回数									
	最終貫入量(S)									
許容 支持力	リバウンド量(K)									
	設計値	実測値								
許容 支持力 算定式	$R_u = \frac{e_f \times 2WH}{S + 1/2K}$ ef: ハンマーの効率=0.5 H: ハンマーの落下高(m) W: ハンマーの重量(kN)									

工事名: _____

現場代理人

[illegible]

P-7

P-8

P-9

P-10

P-11

P-12

P-1

P-2

P-3

P-4

P-5

P-6


路盤出来形管理表

年 月 日

工事名: _____

現場代理人 _____

測 点	種 別	高 さ							幅			延 長		
		①	②	③	④	⑤	⑥	⑦	○～○	○～○	○～○	①線上	法線上	○線上
	路盤設計厚	○○○	○○○	○○○	○○○	○○○	○○○	○○○	○. ○○m	○. ○○m	○. ○○m	○. ○○m	○. ○○m	○. ○○m
No. ○○	路床高													
	路盤高													
	厚さ													
No. ○○														
No. ○○ +○. ○ ○														
No. ○○														

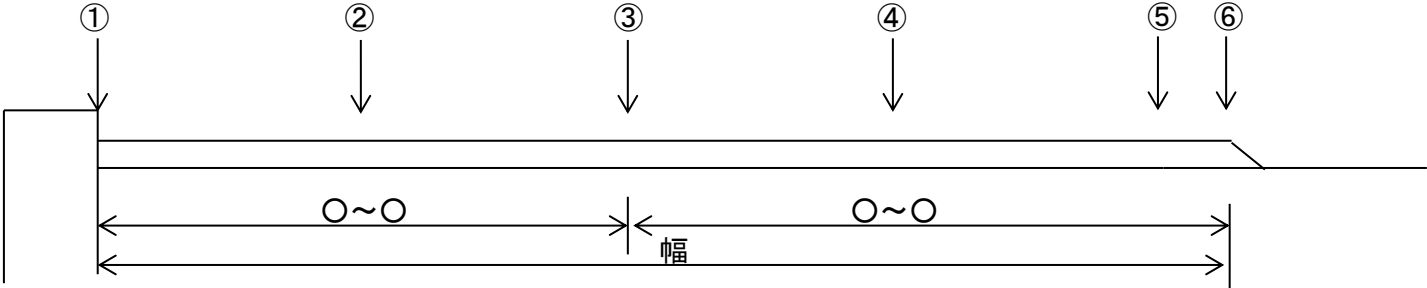


工事名: _____

路盤出来形管理図

様式・出来形 1 - 13 - 1(2)

(0.00)	(0.00)	(0.00)	(0.00)	(0.00)	(0.00)
0.00	0.00	0.00	0.00	0.00	0.00
(0.00)	(0.00)	(0.00)	(0.00)	(0.00)	(0.00)
0.00	0.00	0.00	0.00	0.00	0.00
(0.00)	(0.00)	(0.00)	(0.00)	(0.00)	(0.00)
0.00	0.00	0.00	0.00	0.00	0.00
(0.00)	(0.00)	(0.00)	(0.00)	(0.00)	(0.00)
0.00	0.00	0.00	0.00	0.00	0.00

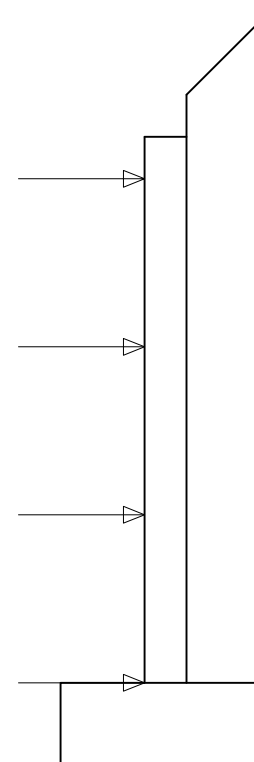


凡 例
():設計値
実 数:実測値

舗装出来形管理表

工事名: _____

現場代理人 _____

測 点	種 別	高 さ							幅			延 長		
		①	②	③	④	⑤	⑥	⑦	○~○	○~○	○~○	①線上	法線上	○線上
	舗装設計厚	〇〇〇	〇〇〇	〇〇〇	〇〇〇	〇〇〇	〇〇〇	〇〇〇	〇. 〇〇m	〇. 〇〇m	〇. 〇〇m	〇. 〇〇m	〇. 〇〇m	〇. 〇〇m
No. 〇〇	路盤高													
	天端高													
	厚さ													
No. 〇〇														
No. 〇〇 + 〇. 〇 〇														
No. 〇〇														

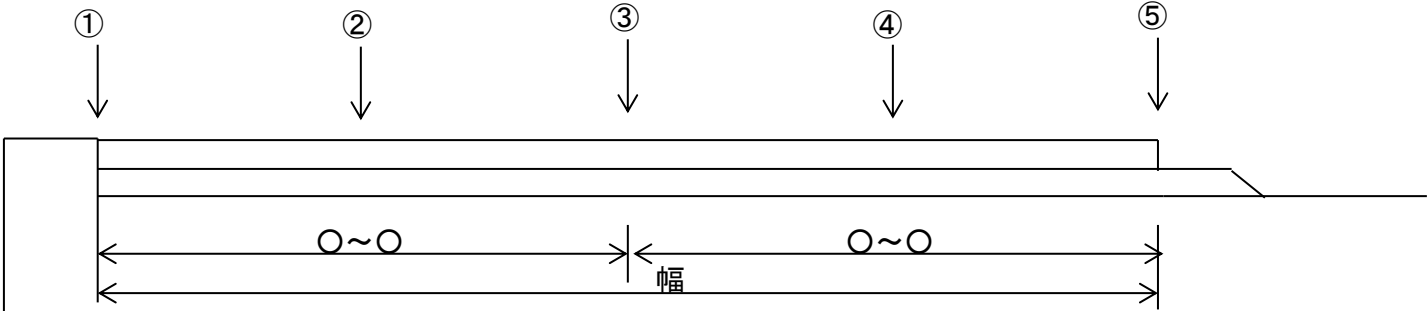


工事名: _____

舗装出来形管理図

様式・出来形 1 - 14 - 3(2)

(0.00)	(0.00)	(0.00)	(0.00)	(0.00)	(0.00)
0.00	0.00	0.00	0.00	0.00	0.00
(0.00)	(0.00)	(0.00)	(0.00)	(0.00)	(0.00)
0.00	0.00	0.00	0.00	0.00	0.00
(0.00)	(0.00)	(0.00)	(0.00)	(0.00)	(0.00)
0.00	0.00	0.00	0.00	0.00	0.00
(0.00)	(0.00)	(0.00)	(0.00)	(0.00)	(0.00)
0.00	0.00	0.00	0.00	0.00	0.00

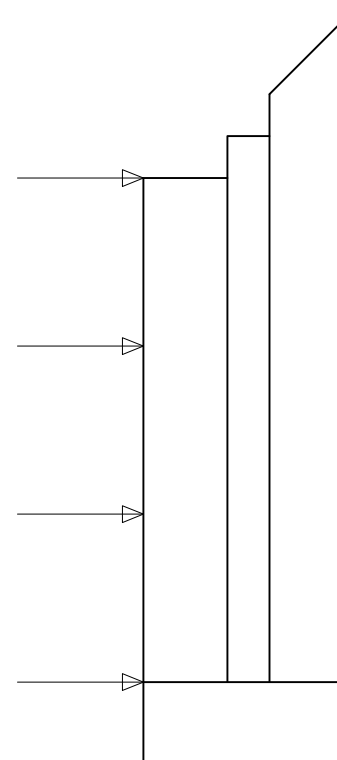


凡 例
():設計値
実 数:実測値

工事件名:平成○○年度 ○○港○○地区岸壁(○)○○工事

舗装出来形管理図

様式・出来形1-14-3(3)

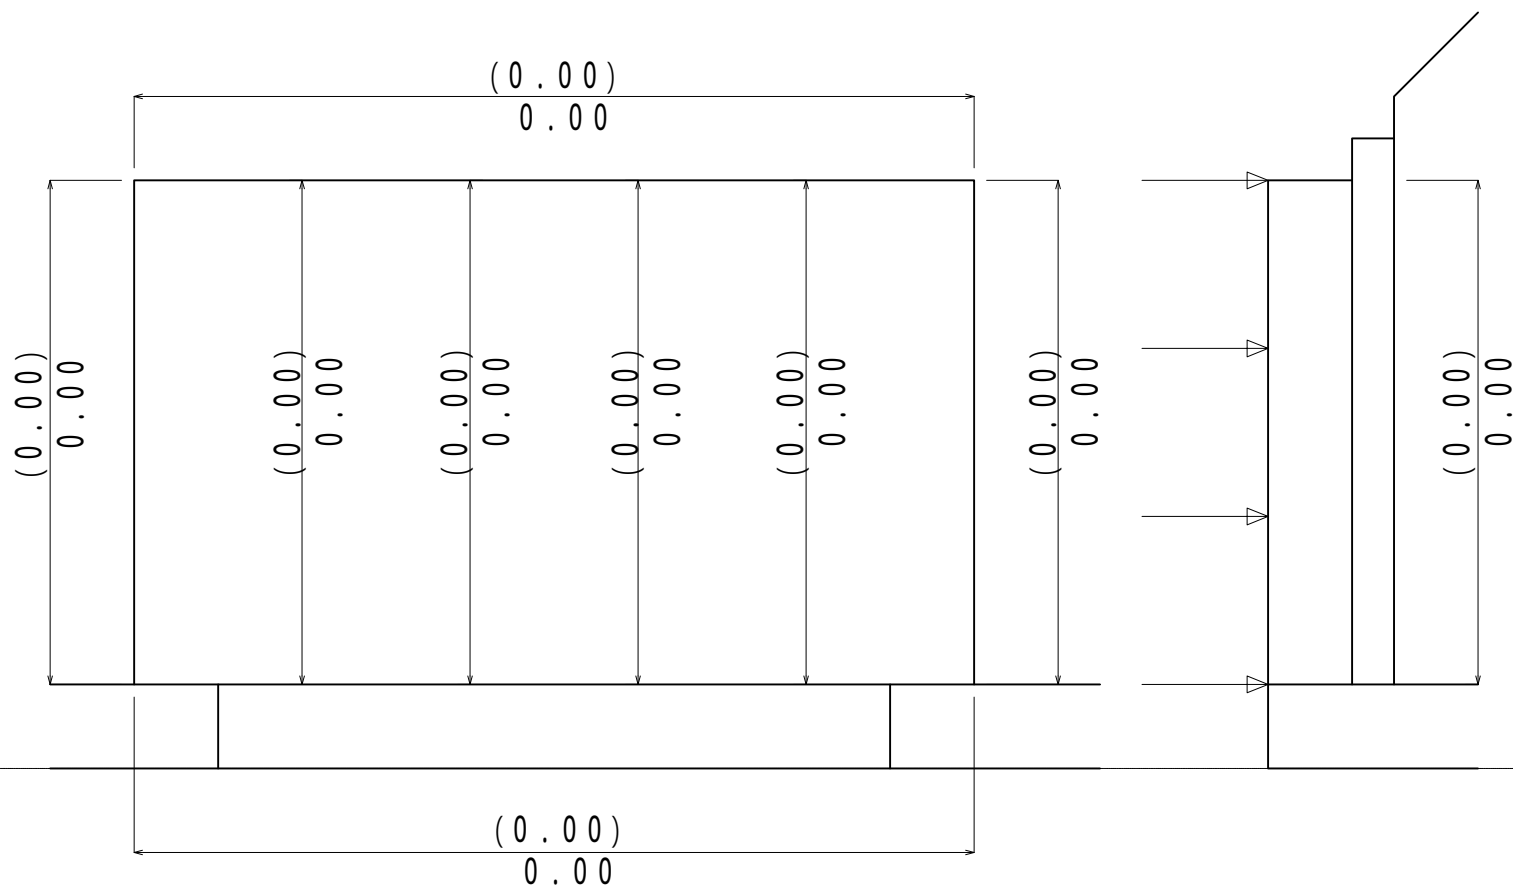


凡 例
():設計値
実 数:実測値

置換材出来形管理表

工事名: _____

現場代理人 _____

測点 \ 種別		天 端 高							天 端 幅		延 長		
		L-30m	L-20m	L-10m	CL	R-10m	R-20m	R-30m	港外側	港内側	港外側	法線上	港内側
NO. 〇〇	設計値										NO. 〇〇 }	NO. 〇〇 }	NO. 〇〇 }
	測定値												
	差												
NO. 〇〇+〇. 〇〇	設計値												
	測定値												
	差												
NO. 〇〇	設計値												
	測定値												
	差												
NO. 〇〇+〇. 〇〇	設計値												
	測定値												
	差												
NO. 〇〇	設計値										〇〇. 〇〇m	ε 〇〇. 〇〇	ε 〇〇. 〇〇
	測定値												
	差												
NO. 〇〇+〇. 〇〇	設計値										〇〇. 〇〇m	ε 〇〇. 〇〇	ε 〇〇. 〇〇
	測定値												
	差												
NO. 〇〇	設計値										〇〇. 〇〇m	ε 〇〇. 〇〇	ε 〇〇. 〇〇
	測定値												
	差												
NO. 〇〇	設計値										〇〇. 〇〇m	ε 〇〇. 〇〇	ε 〇〇. 〇〇
	測定値												
	差												
NO. 〇〇	設計値										〇〇. 〇〇m	ε 〇〇. 〇〇	ε 〇〇. 〇〇
	測定値												
	差												
NO. 〇〇	設計値										〇〇. 〇〇m	ε 〇〇. 〇〇	ε 〇〇. 〇〇
	測定値												
	差												
NO. 〇〇	設計値										}	}	}
	測定値												
	差												
NO. 〇〇	設計値										NO. 〇〇	NO. 〇〇	NO. 〇〇
	測定値												
	差												

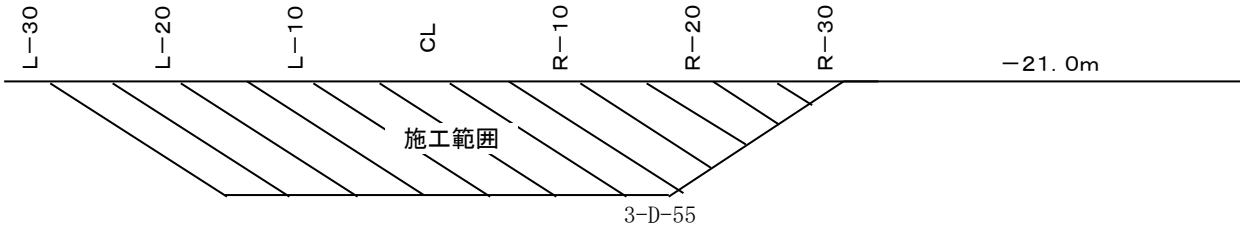


工事名: _____

基礎石均し出来形管理図(1)

様式・出来形4-3-2(1)

平面図

港内側

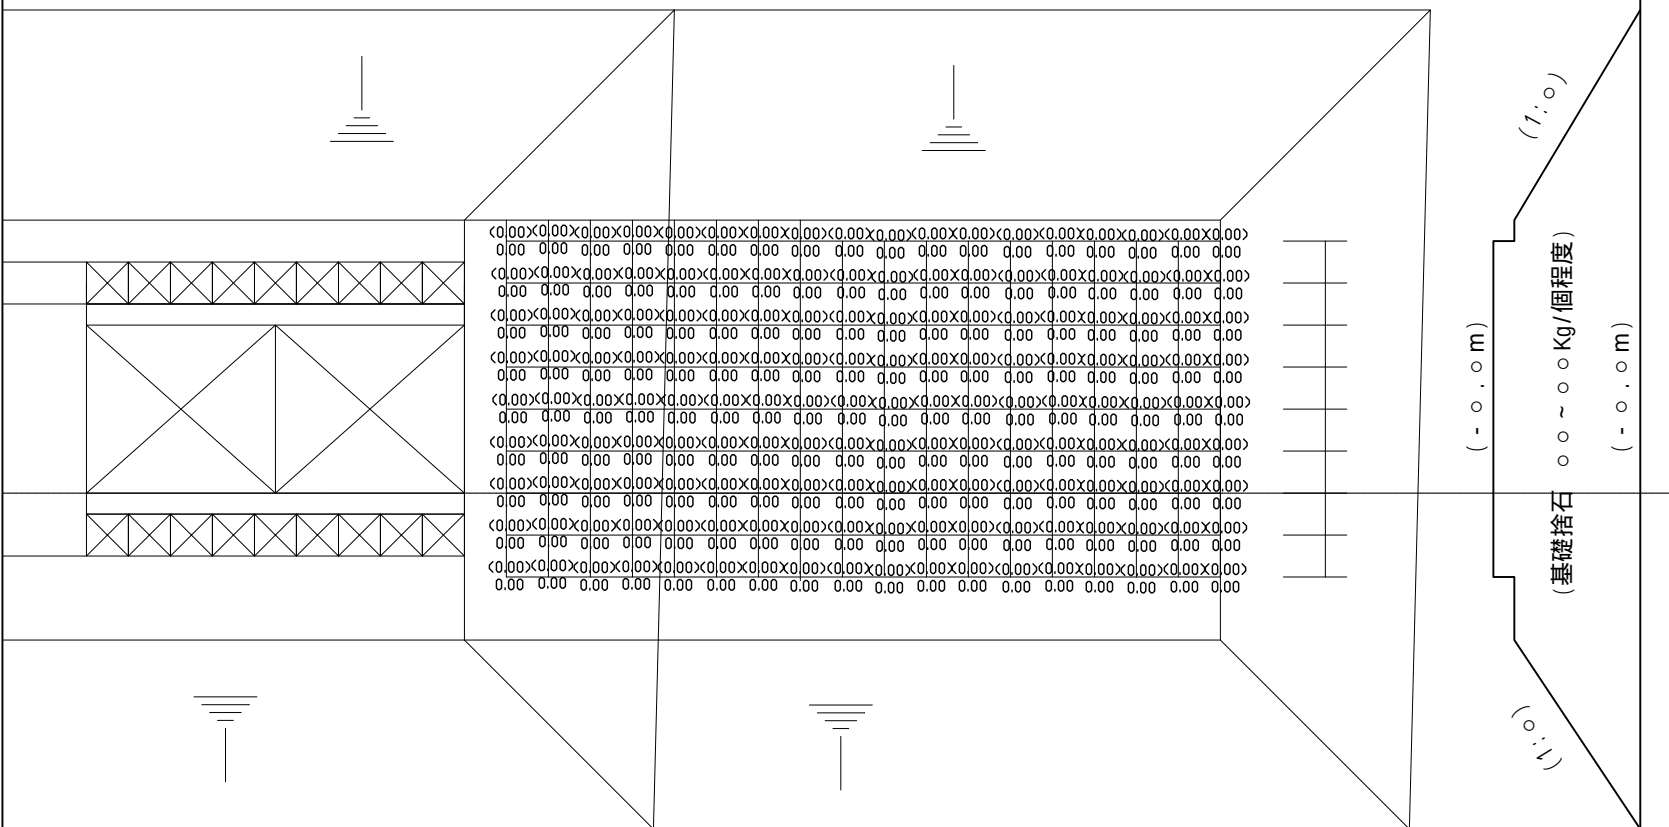

港外側

凡例


():設計値
実数:実測値

工事名: _____

基礎石均し出来形管理図(2)

様式: 出来形 4 - 3 - 2(2)

平面図



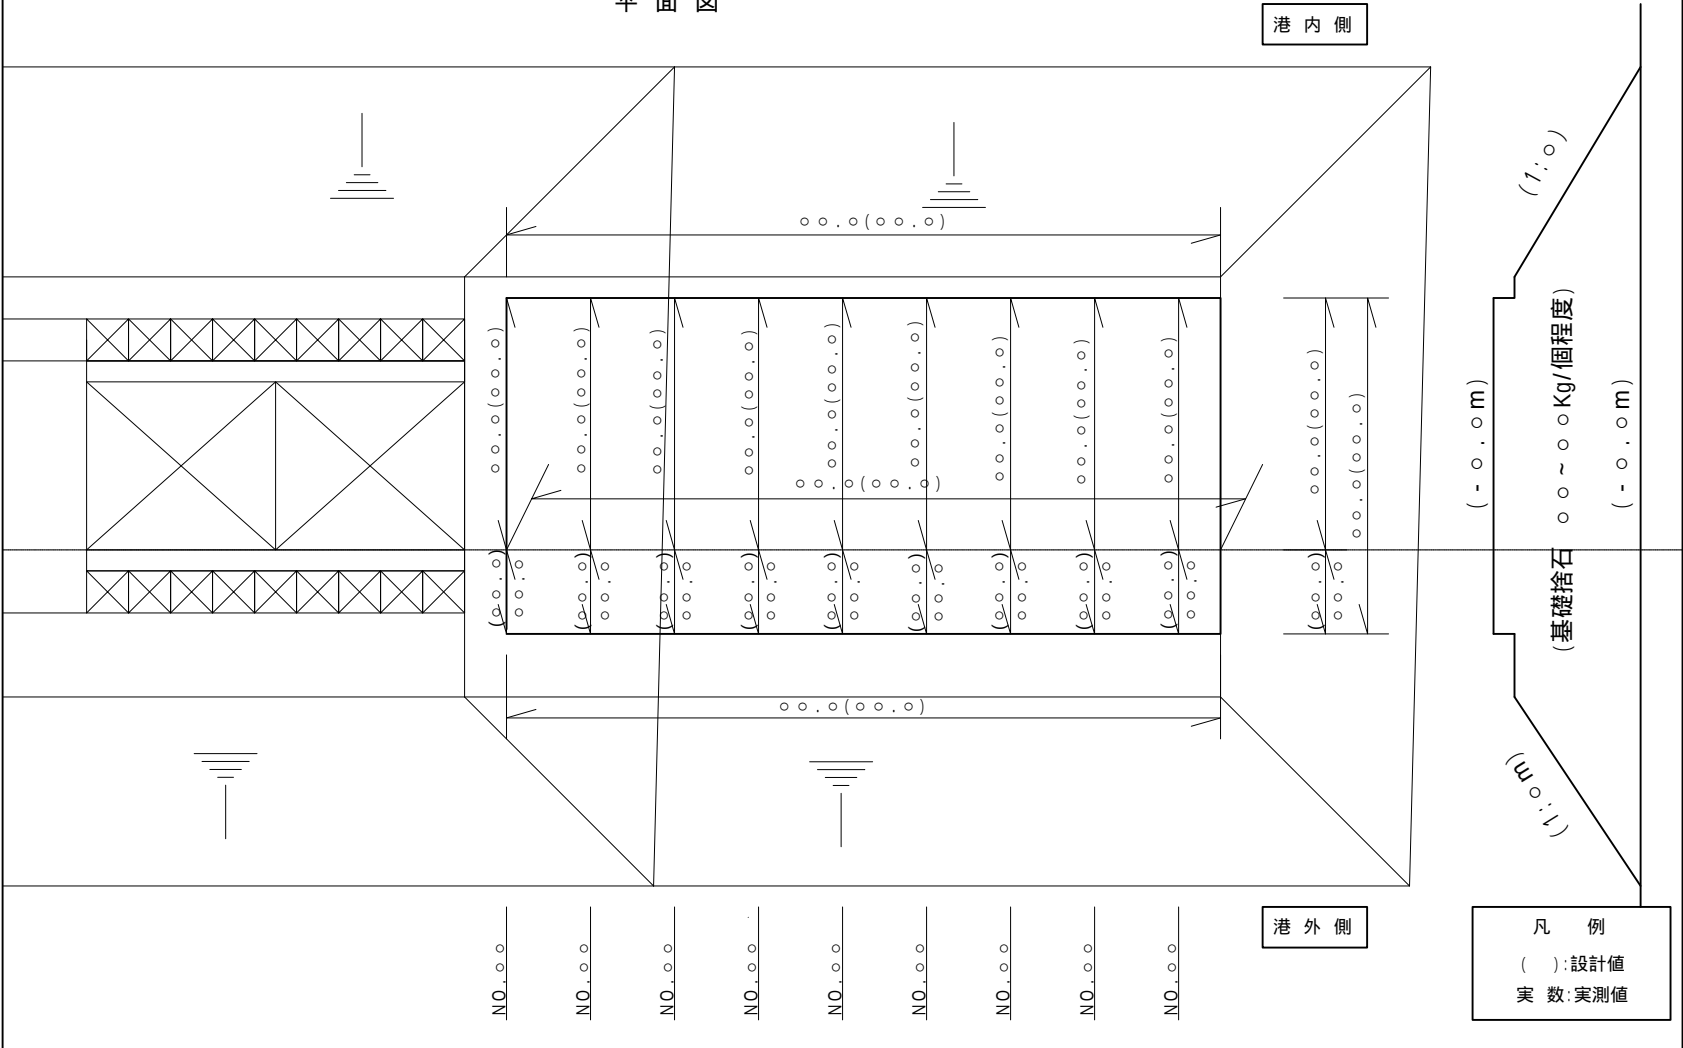


ケーソン製作出来形管理表

工事名： _____

現場代理人 _____

〇〇区用 〇〇号函 〇〇段目													
測定項目	規 格	箇 所	測定値	検査値	差	箇 所	測定値	検査値	差	箇 所	測定値	検査値	差
<壁 厚> 側壁=〇〇 隔壁=〇〇	±〇〇												
<フチンク> B'=〇〇 L=〇〇 b=〇〇 t=〇〇	+〇〇 -〇〇												
<底版厚> d=〇〇	+〇〇 -〇〇												
<延 長> L=〇〇	+〇〇 -〇〇												
< 幅 > B=〇〇	+〇〇 -〇〇												
<対 角> L'=〇〇	±〇〇												
<高 さ> H=〇〇	+〇〇 -〇〇												

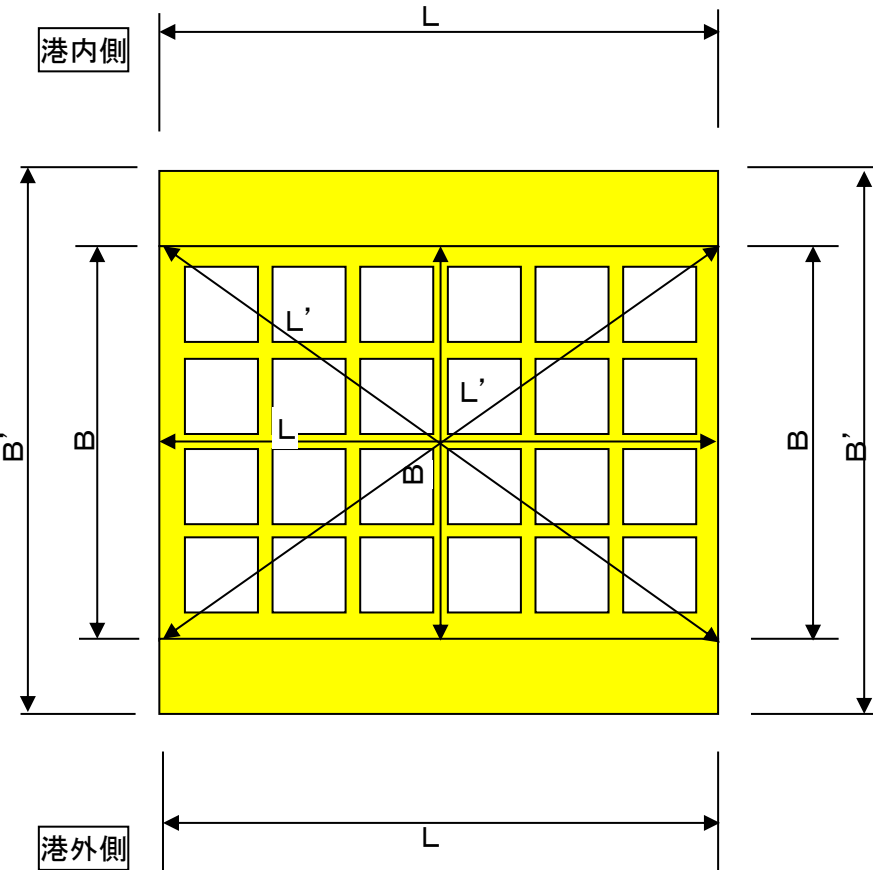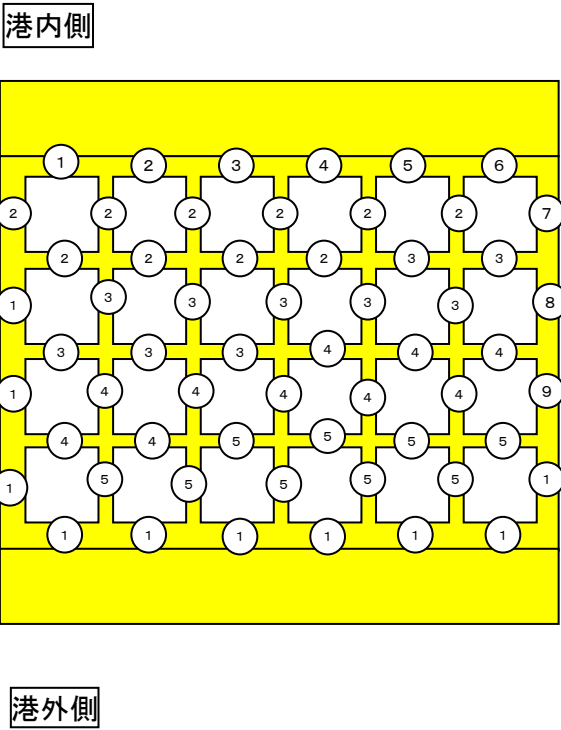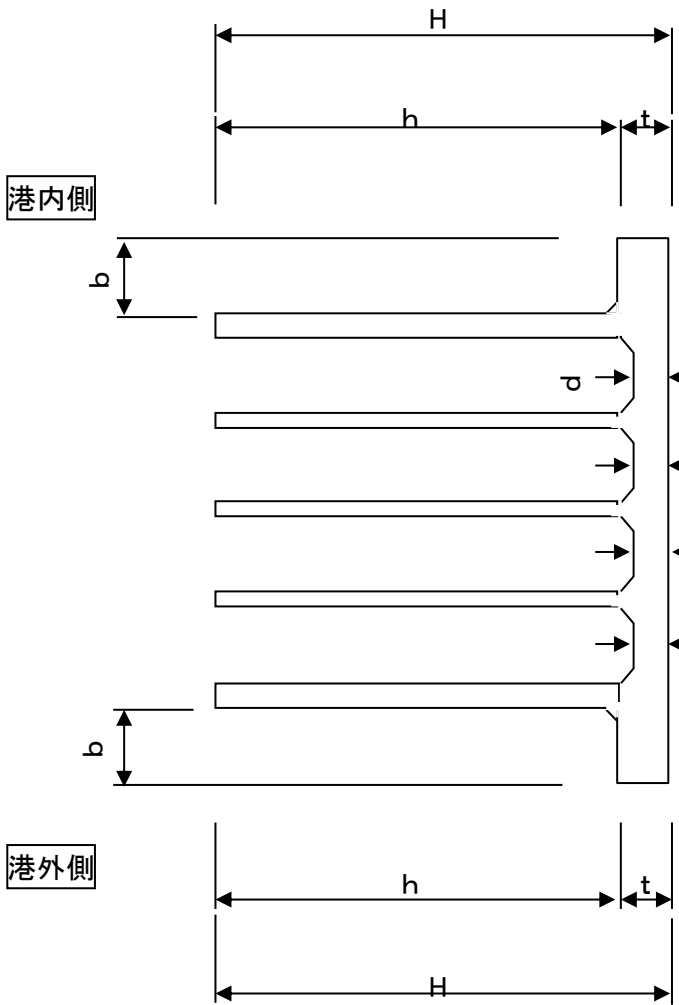


ケーソン据付出来形管理表

工事名: _____


現場代理人 _____

ケーソン 番号	法線に対する出入り					据付目地間隔					天 端 高 さ				
	測定位置	測定月日	設計値	実測値	差	測定位置	測定月日	設計値	実測値	差	測定位置	測定月日	設計値	実測値	差
NO. 1						—					①				
											②				
											③				
											④				

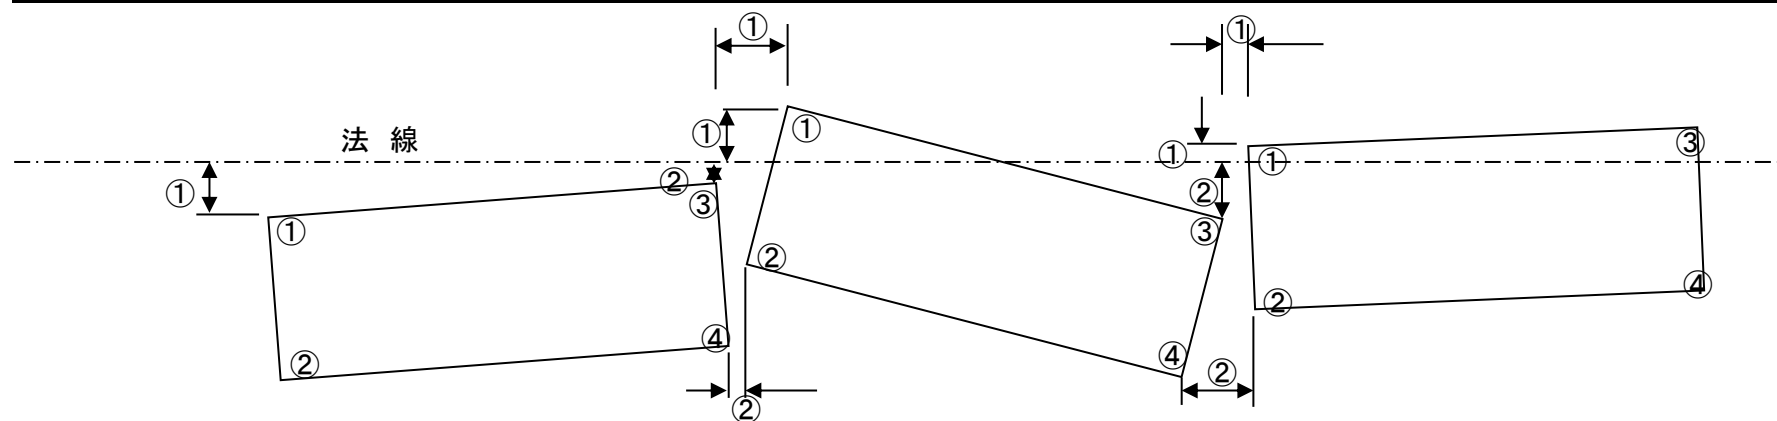

工事名: _____

現場代理人



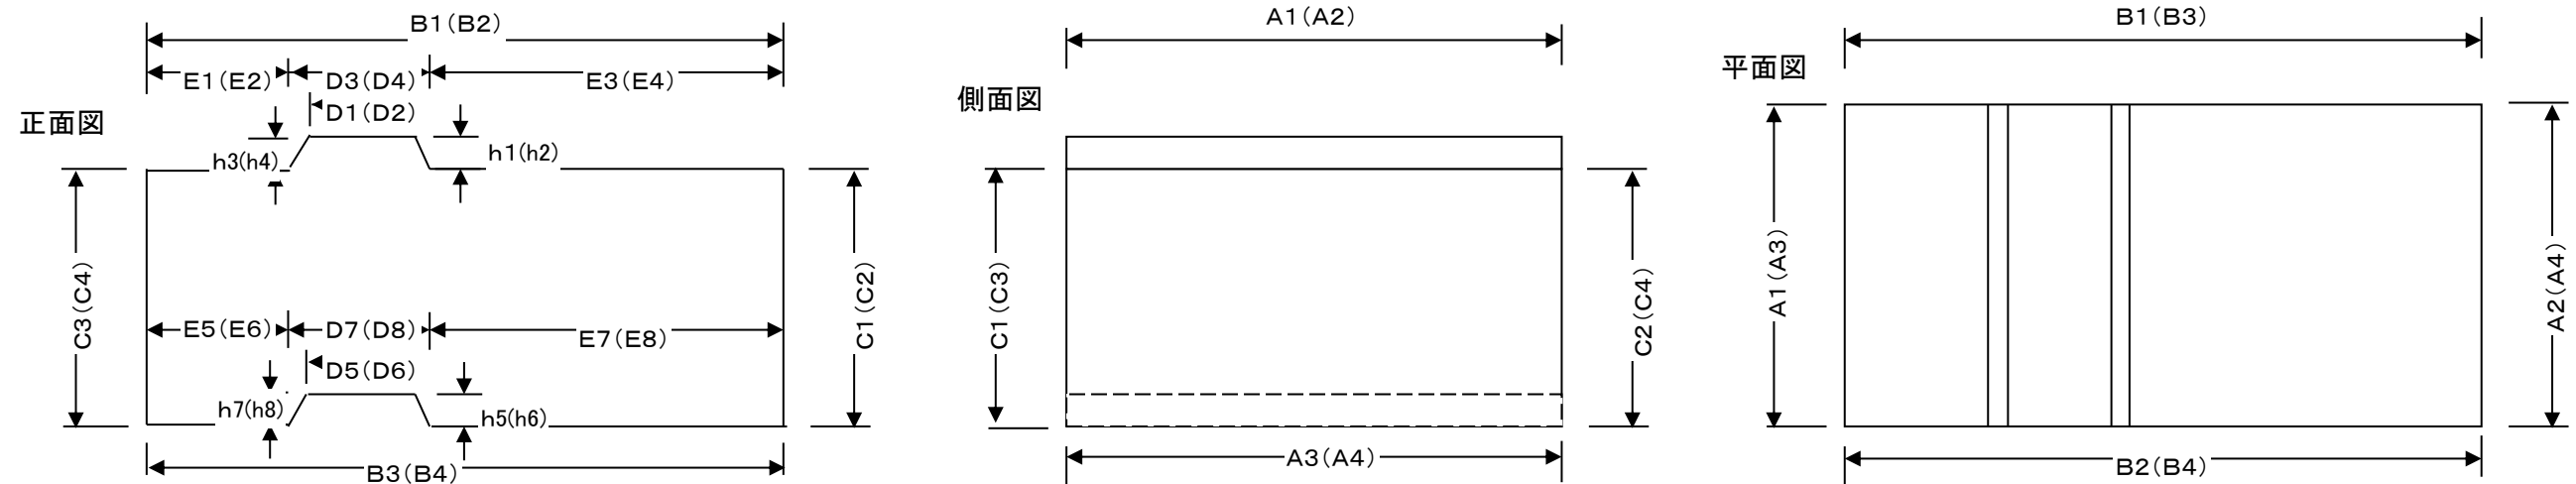
[illegible]

L型ブロック製作出来形管理表

工事名: _____

現場代理人 _____

製作番号		幅			長さ						高さ			各 部 材 厚 さ											
		A1	A2	A3	B1	B2	B3	B4	B5	B6	C1	C2	C3	t1	t2	t3	t4	t5	t6	t7	t8	t9	t10	t11	t12
	設計値																								
	実測値																								
	差																								

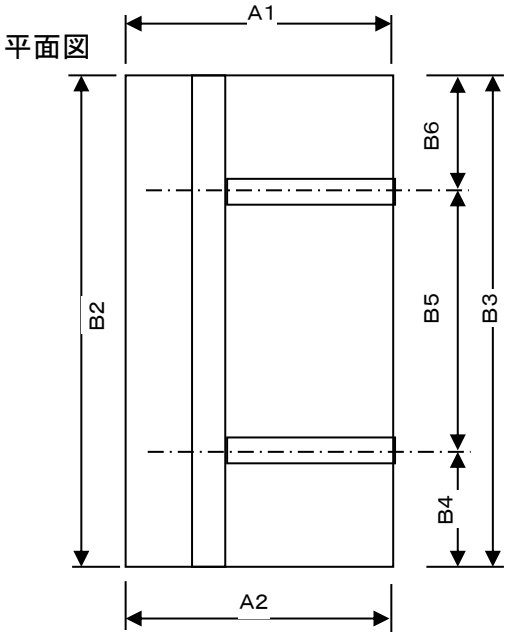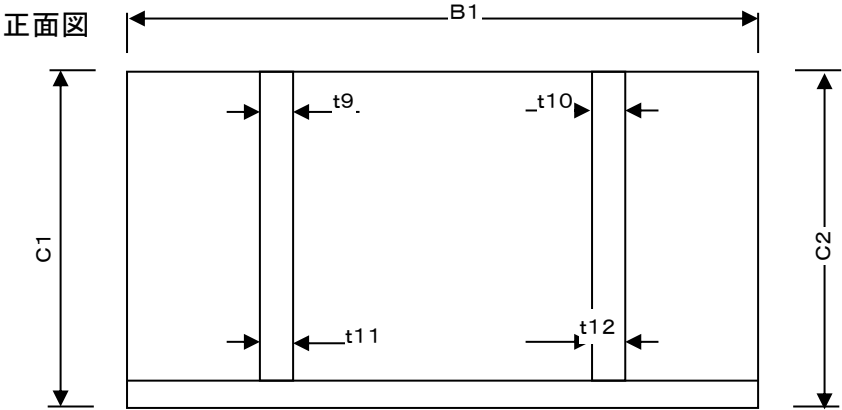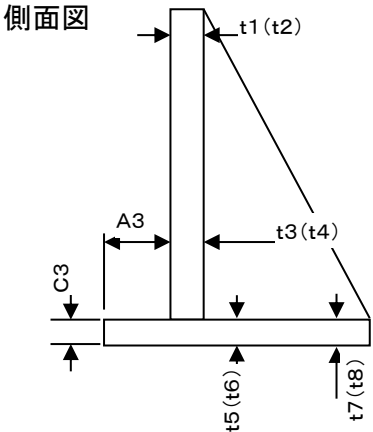


セルラーブロック製作出来形管理表

工事名: _____


現場代理人 _____

製作番号		幅				長さ				高さ				各 部 材 厚 さ								対角線	
		A1	A2	A3	A4	B1	B2	B3	B4	C1	C2	C3	C4	t1	t2	t3	t4	t5	t6	t7	t8	ℓ1	ℓ2
	設計値																						
	実測値																						
	差																						


側面図

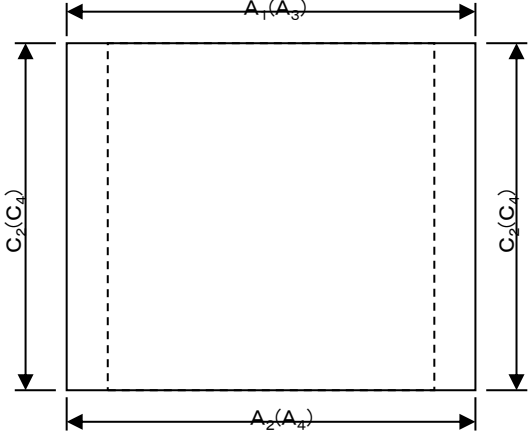

正面図

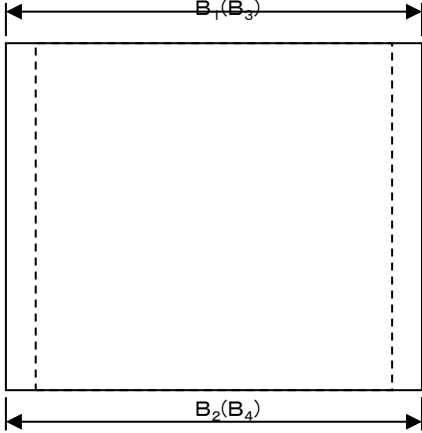

平面図

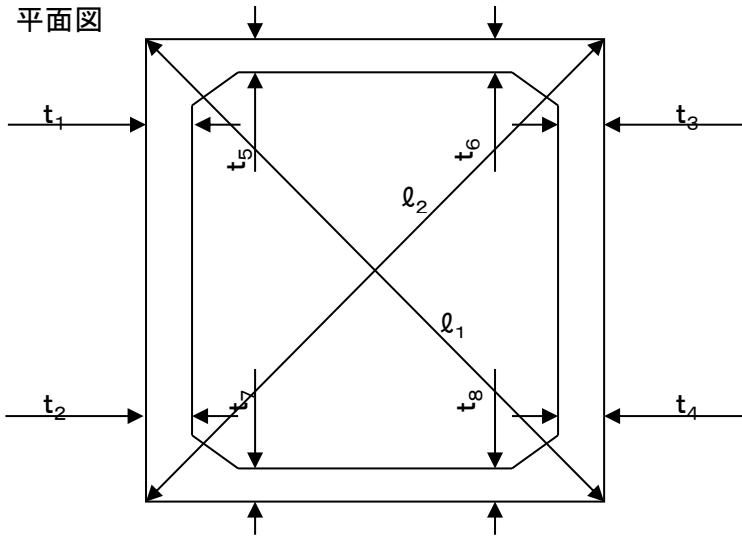

ブロック製作等 外見チェックリスト

工事名: _____

現場代理人 _____


チ エ ッ ク 項 目	
製作番号(ブロックNO)	
製作日	
検査日	
大きな気泡はないか	
ひびわれはないか	
ジャンカはないか	
ワイヤー傷はないか	
ブロックのカケはないか	
泥などの付着はないか	
ナンバリングに誤記はないか	
その他	
総 評	
略 図	

工事名: _____

様式・出来形 13 - 1 - 1(1)

被覆石均し出来形管理図(1)

平面图

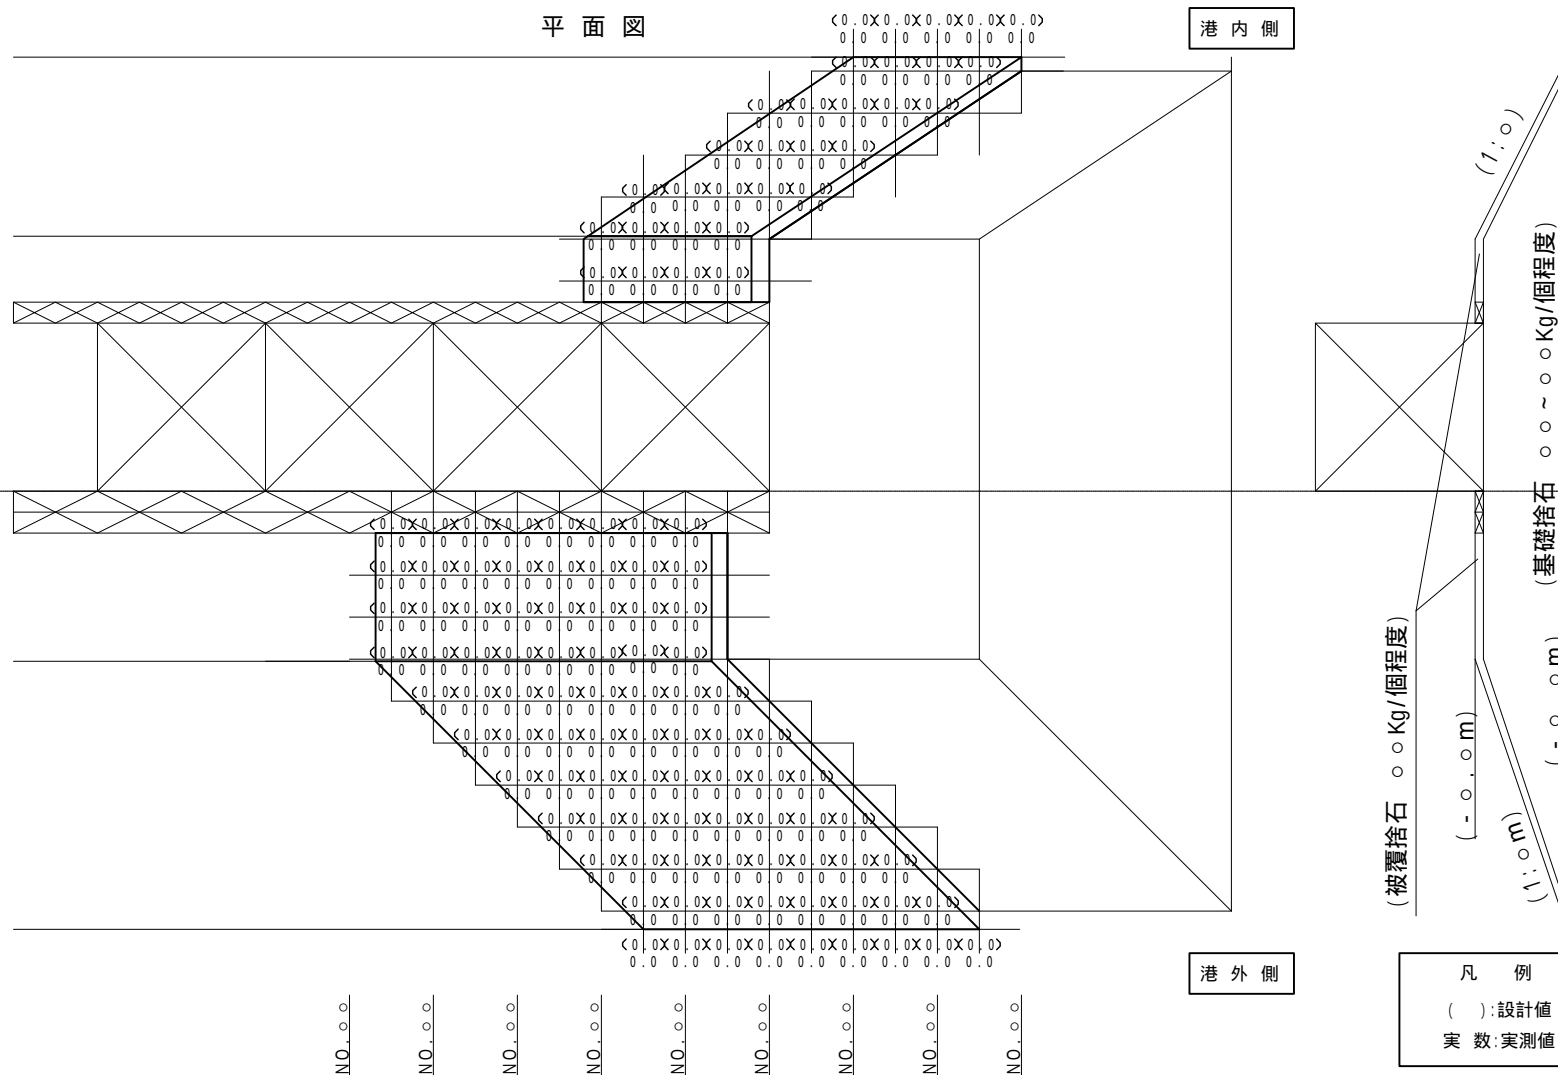


3-D-64

工事名: _____

様式・出来形13-1-1(2)

被覆石均し出来形管理図(2)

平面図

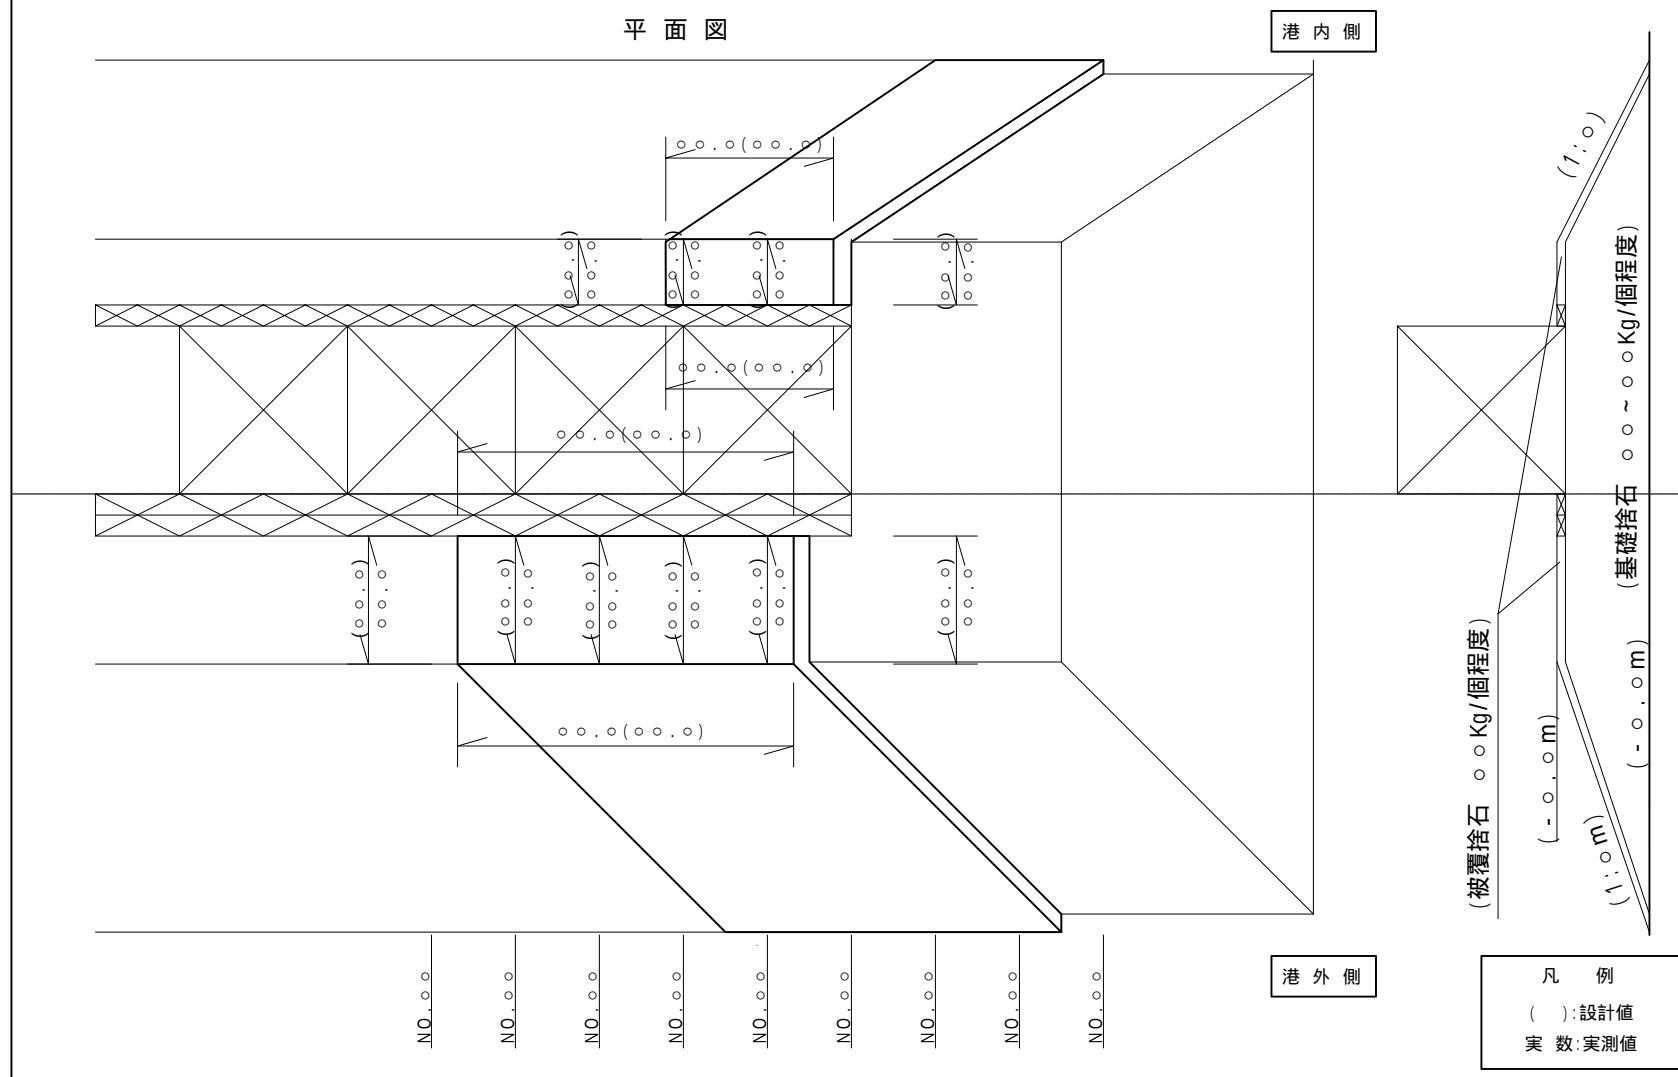

根固ブロック製作出来形管理表

工事名: _____

現場代理人 _____


製作番号		長		さ		幅				長		さ		備考
		上側		下側		上側		下側		右側		左側		
		B1	B2	B3	B4	A1	A2	A3	A4	C1	C2	C3	C4	
	設計値													
	実測値													
	差													

B1 (B2)


A1 (A2)

B1 (B3)

正面図

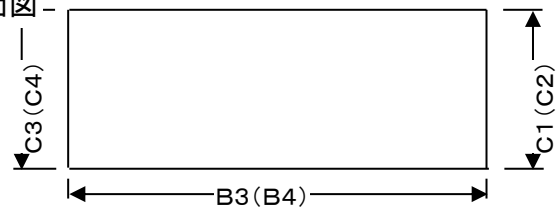

側面図

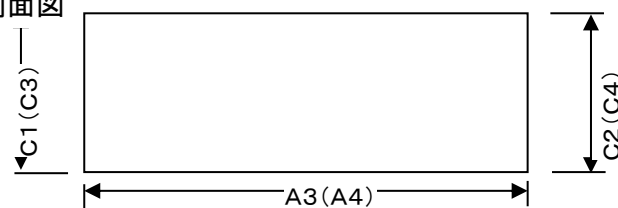

平面図




上部コンクリート(防波堤)出来形管理表

工事名: _____



現場代理人 _____

ケーソン等 NO.	測定月日	天 端 高 (厚 さ)				天 端 幅				延 長				法線に対する出入り			
		測点	設計値	測定値	差	測点	設計値	測定値	差	測点	設計値	測定値	差	測点	設計値	測定値	差
		①				⑦				⑩							
		②				⑧											
		③				⑨											
		④															
		⑤															
		⑥															

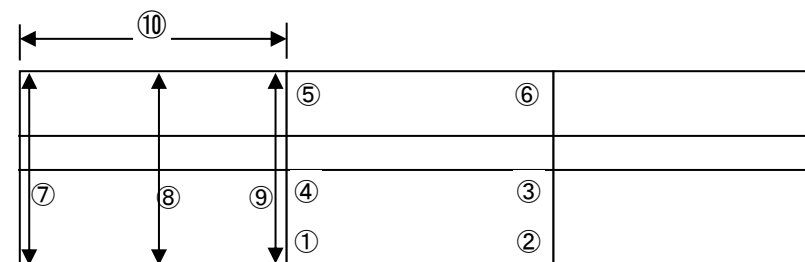

工事名: _____

現場代理人

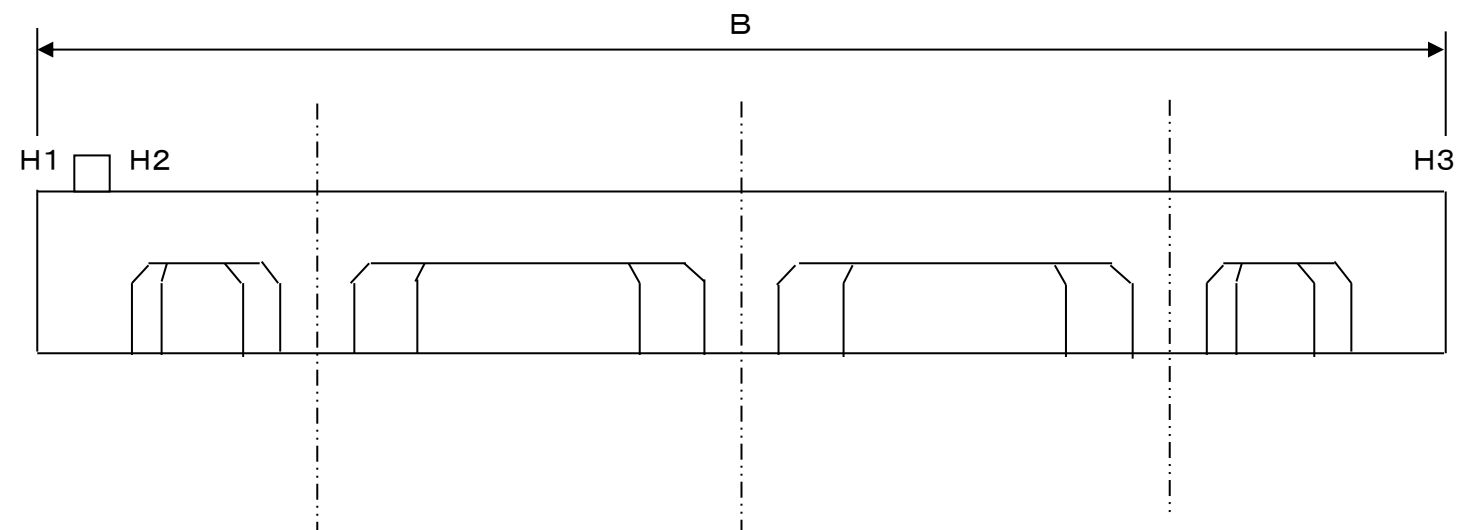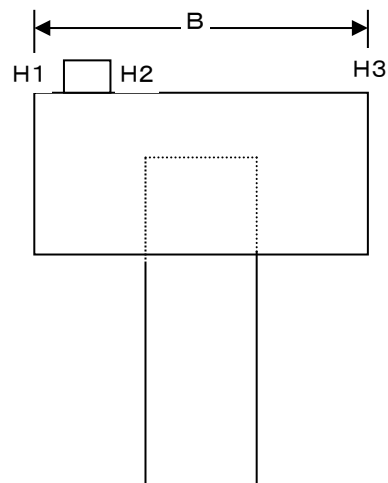[illegible]

土砂掘削出来形管理表

工事名: _____

現場代理人 _____


種 別		高 さ							幅			延 長					
測 点		①	②	③	④	⑤	⑥	⑦	〇～〇	〇～〇	〇～〇	〇線上	法線上	〇線上			
NO. 〇〇	設計値																
	測定値											NO. 〇〇	NO. 〇〇	NO. 〇〇			
	差											}	}	}			
NO. 〇〇																	
NO. 〇〇																	

すみ肉溶接出来形管理表

工事名: _____

現場代理人 _____

測定箇所		溶接脚長		のど厚	サイズ	溶接長	測定箇所		溶接脚長		のど厚	サイズ	溶接長
		a	b	c	d				a	b	c	d	
	設計値							設計値					
	実測値							実測値					
	差							差					

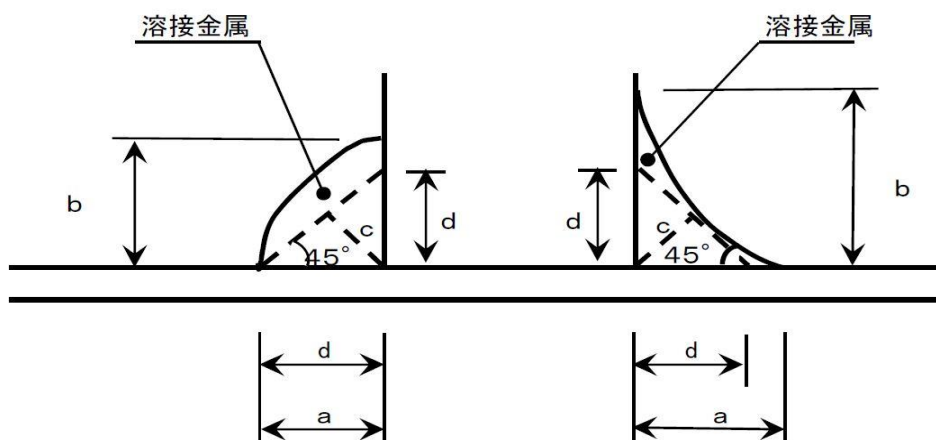

※サイズdの算定について


- 2つの脚長a, bの長さが異なる場合、サイズの算定には、短い脚長を基準に45°の線を引き、これをサイズとする。この場合45°の線はすべて熔融金属中にあること。
- 溶接ビード形状が凹型の場合（左図の右側）、溶接ゲージにより、直接のど厚を計測出来るため、サイズは計測しなくて良い。

突合わせ溶接出来形管理表

工事名: _____

現場代理人 _____

測定箇所		のど厚 A	ルート間隔 B	開先深さ C	開先角度 θ	溶 接 長	測定箇所		のど厚 A	ルート間隔 B	開先深さ C	開先角度 θ	溶 接 長
	設計値							設計値					
	実測値							実測値					
	差							差					

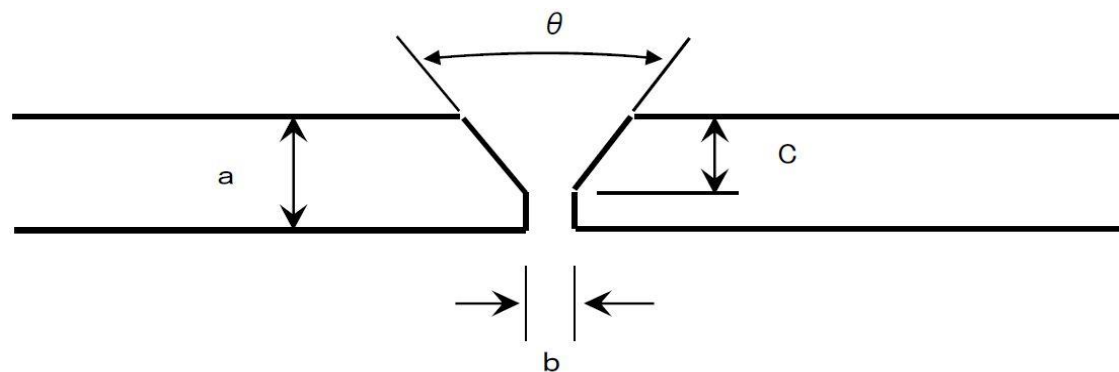

鉄筋フレア溶接出来形管理表

工事名: _____

現場代理人 _____

測定個所		鉄筋径 D	のど厚 a	溶 接 長	測定個所		鉄筋径 D	のど厚 a	溶 接 長
	設計値					設計値			
	実測値					実測値			
	差					差			

浚渫出来形管理表

工事名: _____

現場代理人 _____


測点NO. 距離NO.		No. 〇〇	No. 〇〇 +〇. 〇m	No. 〇〇	No. 〇〇 +〇. 〇m	No. 〇〇	No. 〇〇 +〇. 〇m	No. 〇〇	No. 〇〇	No. 〇〇	No. 〇〇	No. 〇〇	No. 〇〇	No. 〇〇
+〇〇. 〇m	設計値													
	測定値													
	差													
+〇〇. 〇m	設計値													
	測定値													
	差													
工事名: _____

浚渫出来形管理図

様式・出来形25 - 1(2)


深 浅 図

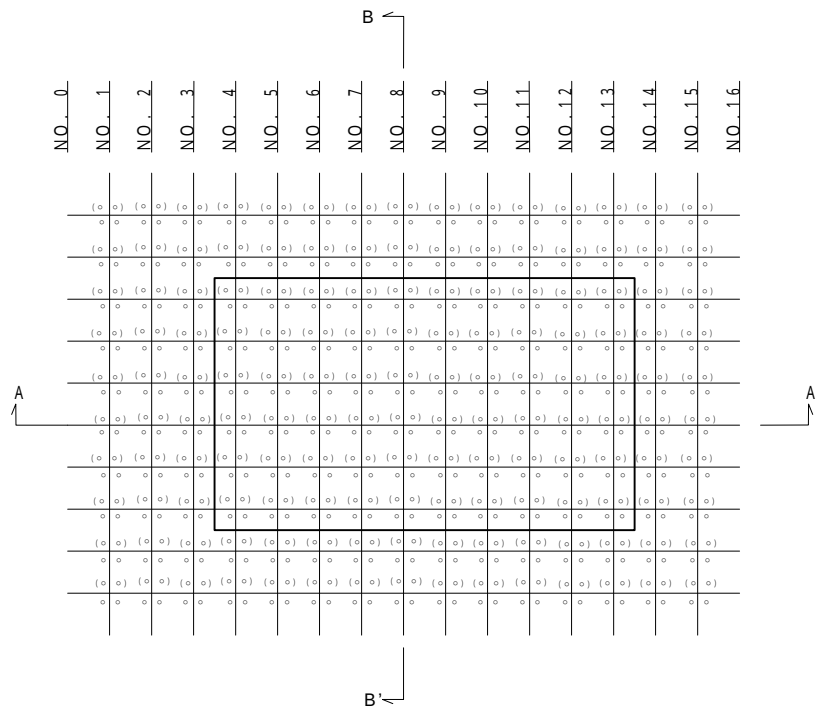


港 内 側

港 外 側

A - A'断面

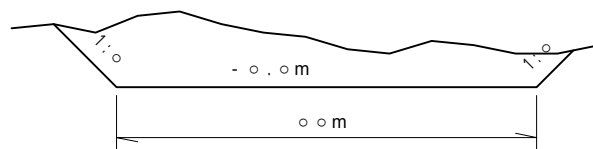

B - B'断面

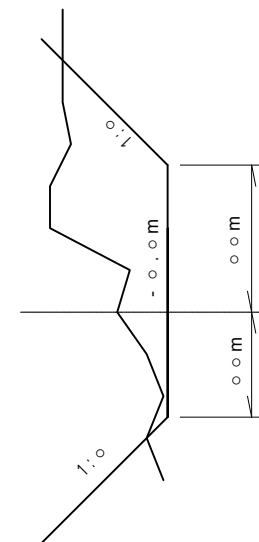

凡 例
():設計値
実 数:実測値