

様式・出来形1-1-2(1)
年 月 日

現場代理人

工事名: _____

敷砂出来形管理図


様式・出来形1-1-2(2)

敷砂 平面図

NO. 0
NO. 1
NO. 2
NO. 3
NO. 4
NO. 5
NO. 6
NO. 7
NO. 8
NO. 9
NO. 10
NO. 11
NO. 12
NO. 13
NO. 14
NO. 15
NO. 16
NO. 17
NO. 18
NO. 19
NO. 20

港内側天端延長 ○○. ○ (○○. ○)

法線上天端延長 ○○. ○ (○○. ○)

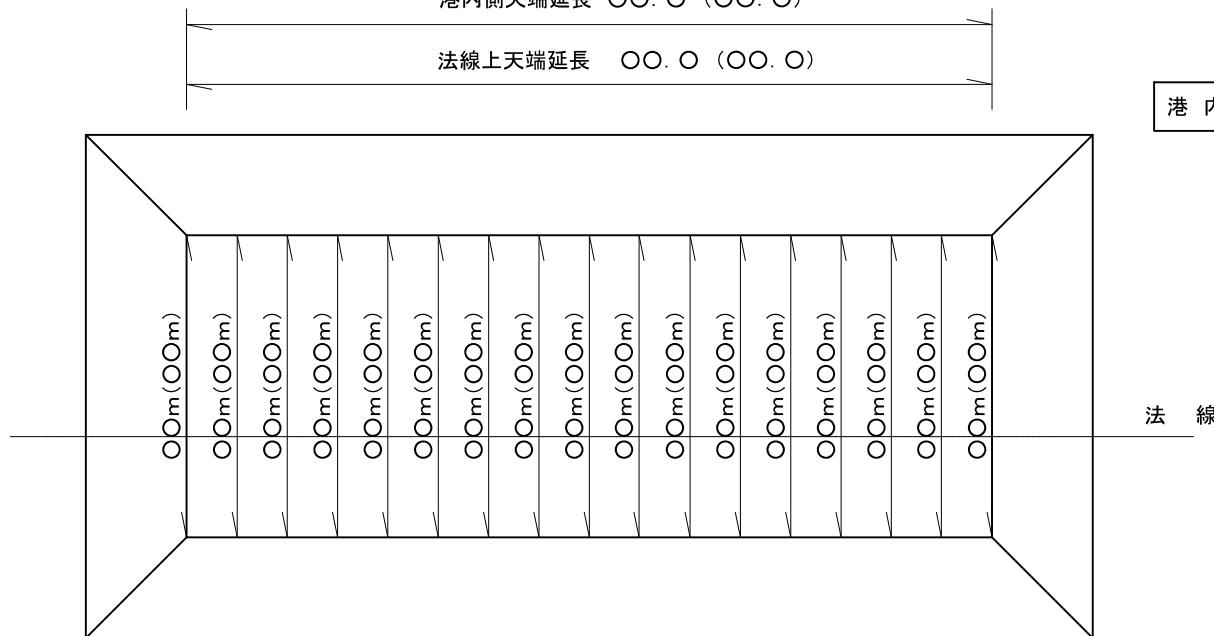


港外側天端延長 ○○. ○ (○○. ○)

- ○. ○m

- ○. ○m

○○m

標準断面図

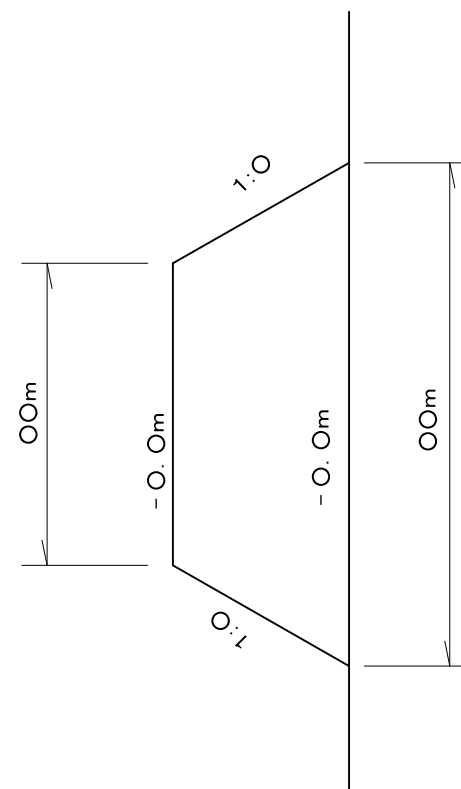

凡 例
(): 設計値
実 数: 実測値

サンドコンパクションパイル出来形管理表

工事名: _____

現場代理人 _____

杭番号		1			2			3			4			5		
杭列		天端高	先端深度	杭長	天端高	先端深度	杭長	天端高	先端深度	杭長	天端高	先端深度	杭長	天端高	先端深度	杭長
A列杭	設計値															
	測定値															
	差															
		変位量X	変位量Y	偏芯量	変位量X	変位量Y	偏芯量	変位量X	変位量Y	偏芯量	変位量X	変位量Y	偏芯量	変位量X	変位量Y	偏芯量
	設計値															
	測定値															
	差															

杭番号		1			2			3			4			5		
杭列		天端高	先端深度	杭長	天端高	先端深度	杭長	天端高	先端深度	杭長	天端高	先端深度	杭長	天端高	先端深度	杭長
B列杭	設計値															
	測定値															
	差															
		変位量X	変位量Y	偏芯量	変位量X	変位量Y	偏芯量	変位量X	変位量Y	偏芯量	変位量X	変位量Y	偏芯量	変位量X	変位量Y	偏芯量
	設計値															
	測定値															
	差															

杭番号		1			2			3			4			5		
杭列		天端高	先端深度	杭長	天端高	先端深度	杭長	天端高	先端深度	杭長	天端高	先端深度	杭長	天端高	先端深度	杭長
○列杭	設計値															
	測定値															
	差															
		変位量X	変位量Y	偏芯量	変位量X	変位量Y	偏芯量	変位量X	変位量Y	偏芯量	変位量X	変位量Y	偏芯量	変位量X	変位量Y	偏芯量
	設計値															
	測定値															
	差															

杭番号		1			2			3			4			5		
杭列		天端高	先端深度	杭長	天端高	先端深度	杭長	天端高	先端深度	杭長	天端高	先端深度	杭長	天端高	先端深度	杭長
○列杭	設計値															
	測定値															
	差															
		変位量X	変位量Y	偏芯量	変位量X	変位量Y	偏芯量	変位量X	変位量Y	偏芯量	変位量X	変位量Y	偏芯量	変位量X	変位量Y	偏芯量
	設計値															
	測定値															
	差															

砂投入管理表

工事名: _____

現場代理人


[illegible]

工事名: _____

締固工 深浅図

様式・出来形1-2-2(3)

平 面 図

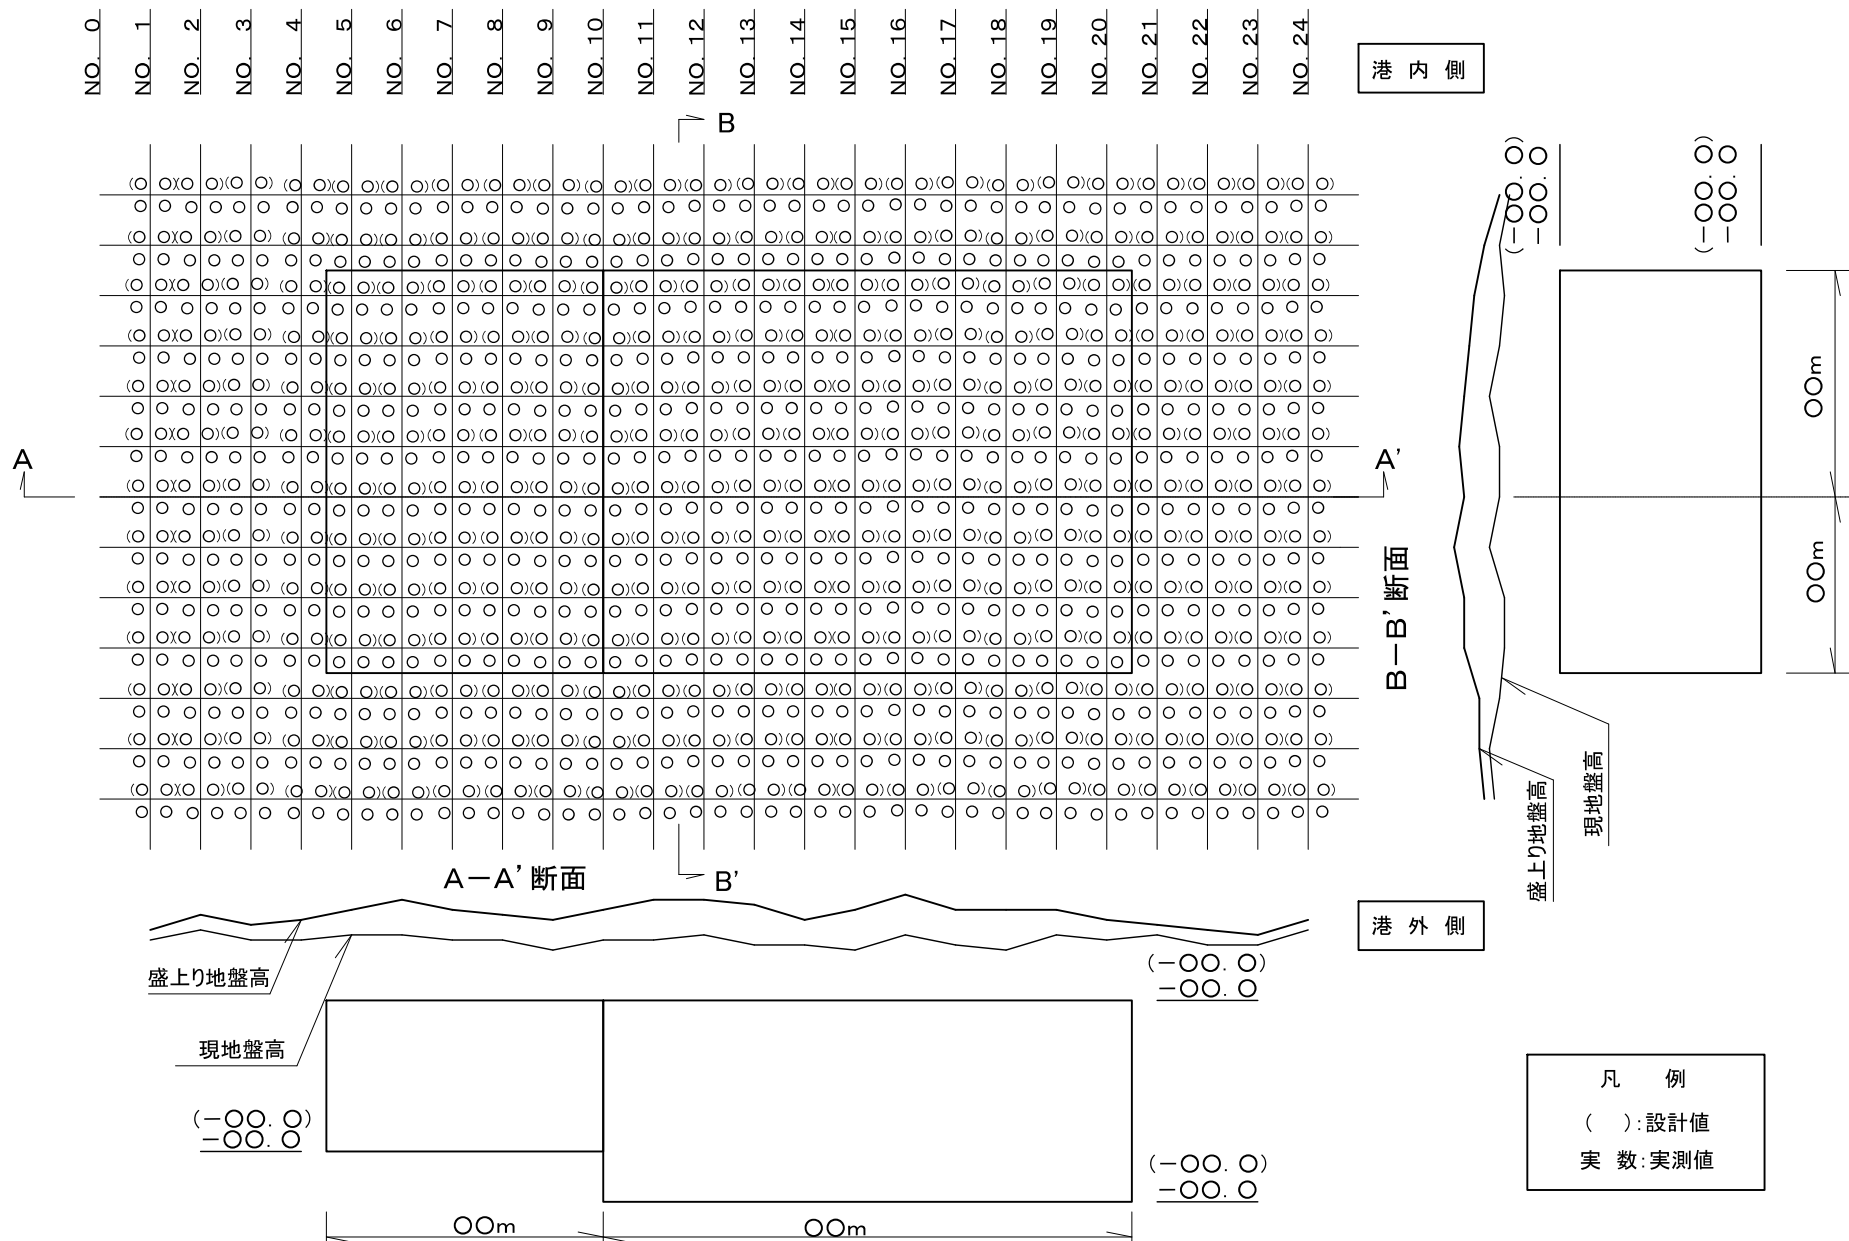

深層混合処理杭出来形管理表

工事名: _____

現場代理人 _____

NO.		打 設 位 置		杭出来形			スラリー量		NO.		打 設 位 置		杭出来形			スラリー量	
		X方向	Y方向	天端高	先端深度	改良長	総吐出量	1m当り			X方向	Y方向	天端高	先端深度	改良長	総吐出量	1m当り
	設計値									設計値							
	実測値									実測値							
	差									差							

深層混合処理杭鉛直度管理表

工事名: _____

現場代理人 _____

NO.	測定深度	鉛 直 度				NO.	測定深度	鉛 直 度				NO.	測定深度	鉛 直 度				
		(X 方 向)		(Y 方 向)				(X 方 向)		(Y 方 向)				(X 方 向)		(Y 方 向)		
		分	秒	分	秒			分	秒	分	秒			分	秒	分	秒	

洗掘防止マット出来形管理表

工事名: _____

現場代理人 _____


マットNO.	敷 設 月 日	測 定 値				備 考
		敷設位置	重ね幅	敷設幅	延 長	
	設計値					
	実測値					
	差					
	設計値					
	実測値					
	差					
工事名: _____

様式・出来形1-4-1(2)

洗掘防止マット出来形管理図

敷 設 図


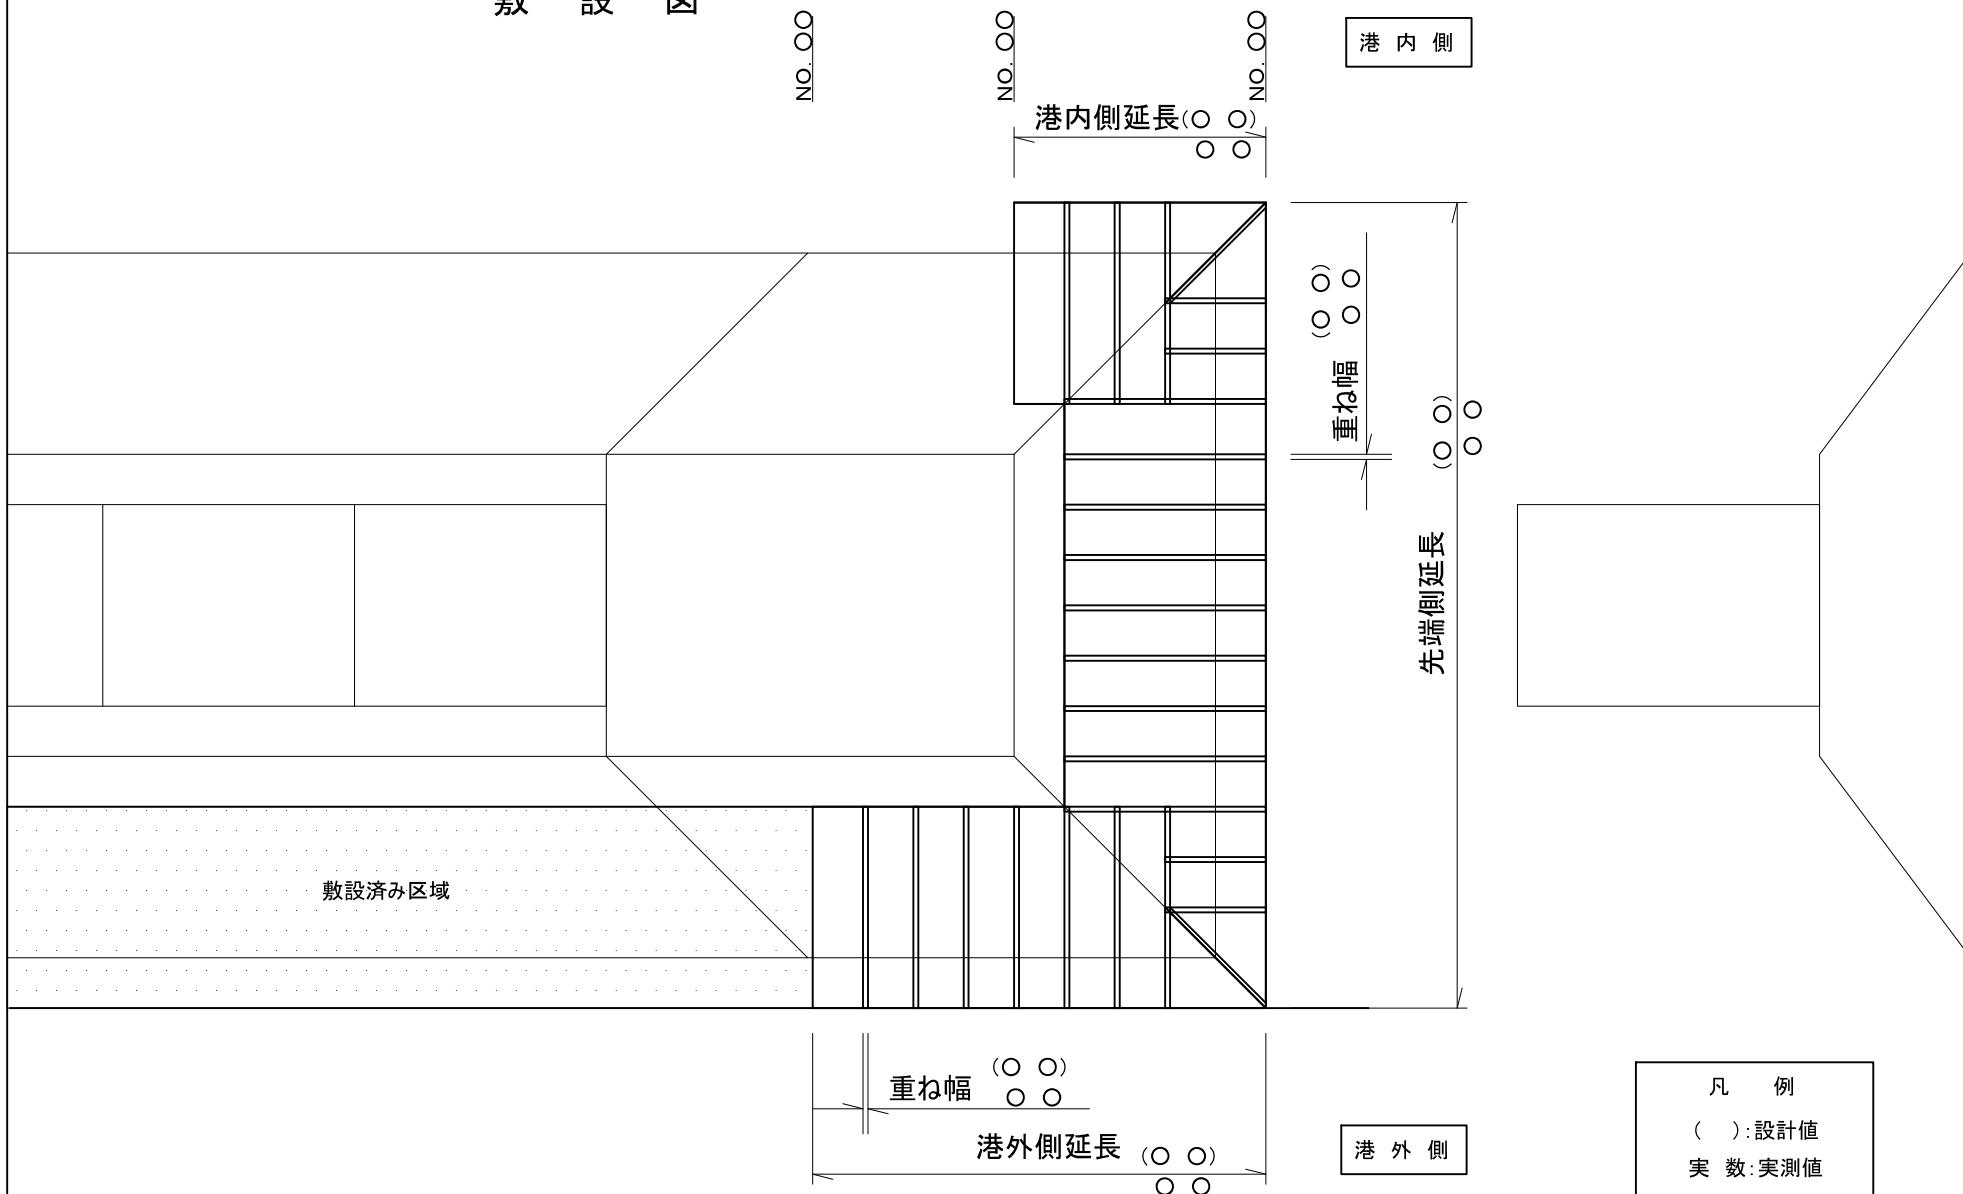


砂・石材中詰出来形管理表

工事名: _____

現場代理人 _____

測定位置	ケーソン天端からの値			測定位置	ケーソン天端からの値		
	実測値	設計値	差		実測値	設計値	差
①							
②							
③							
④							

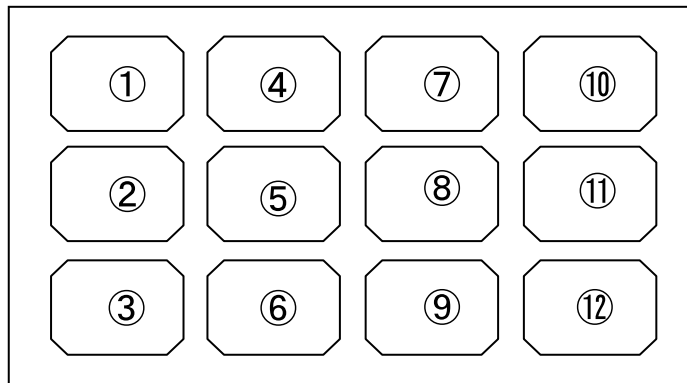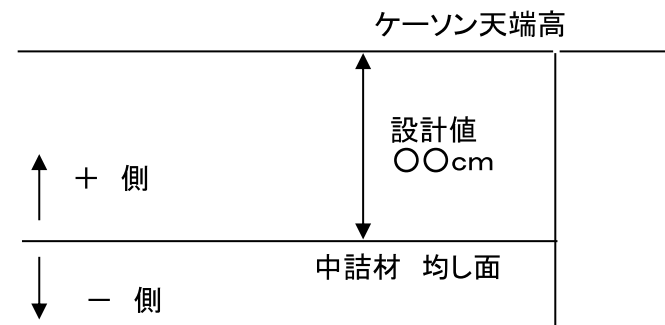


蓋コンクリート出来形管理表


工事名: _____

現場代理人 _____

測定位置	ケーソン天端からの値			測定位置	ケーソン天端からの値		
	実測値	設計値	差		実測値	設計値	差
①							
②							
③							
④							

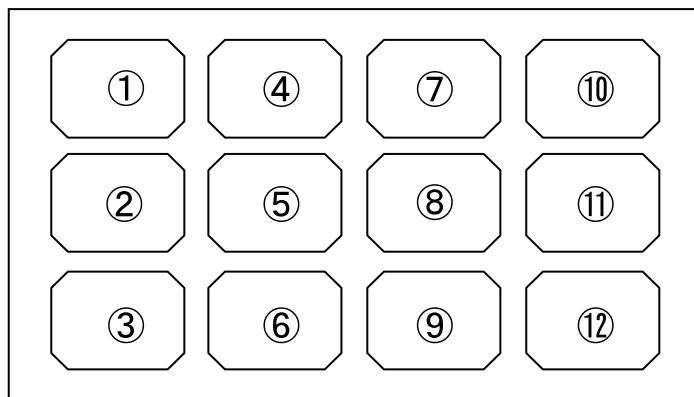

蓋コンクリート天端高

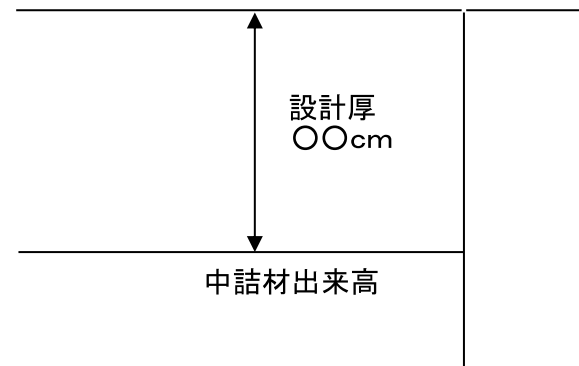

工事名: _____

現場代理人

[illegible]

腹起出来形管理表



様式・出来形1-9-5

年 月 日

現場代理人

測 点 \ 種 別			取付高さ		取付長さ	継手の状況
			上側	下側		
NO. 1	始点側	設計値				
		測定値				
		差				
	終点側	設計値				
		測定値				
		差				
NO. 2	始点側	設計値				
		測定値				
		差				
	終点側	設計値				
		測定値				
		差				
NO. 3	始点側	設計値				
		測定値				
		差				
	終点側	設計値				
		測定値				
		差				

位 置		ボルトの取付状況	矢板との密着状況	備 考
腹起し NO	ボルト NO			
NO. 1	1			
	2			
	3			
	4			
	5			
	6			
NO. 2	1			
	2			
	3			
	4			
	5			
	6			
NO. 3	1			
	2			
	3			
	4			
	5			
	6			

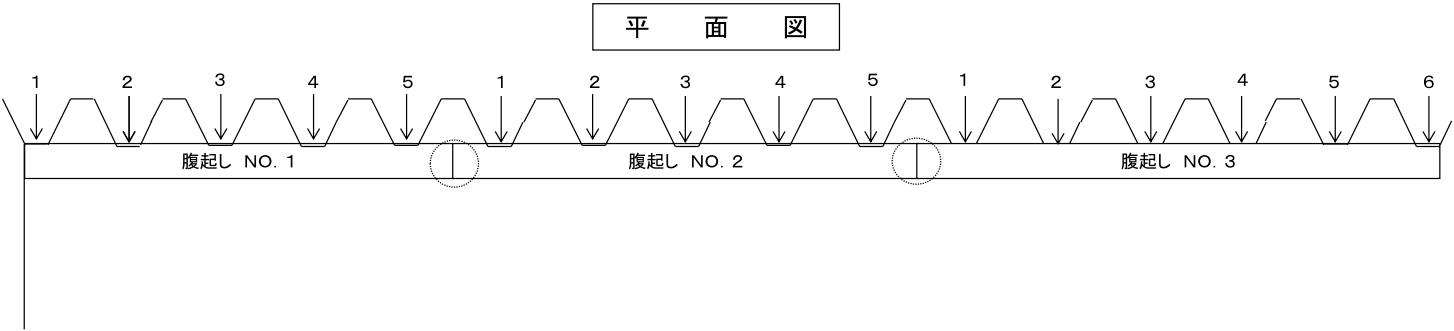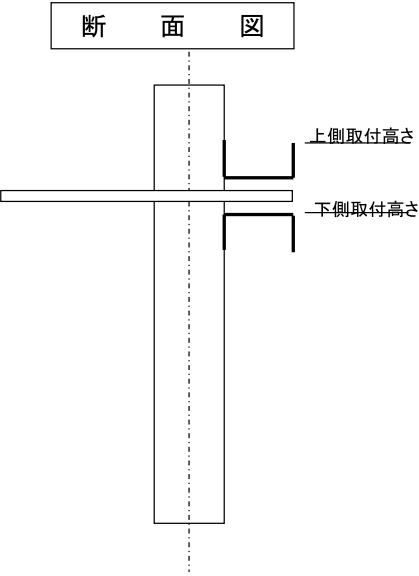

タイ材出来形管理表

様式・出来形1-9-6

年 月 日

工事名: _____

現場代理人

海側矢板(杭)部

陸側控矢板(杭)部

[illegible][illegible]

鋼杭打込記録

工事名: _____

現場代理人 _____


打 設 年 月 日				標 高	50cmごとの 打撃回数	累計打撃回 数	50cmごとの 平均貫入量	リバウンド量	ラム落下高	摘 要
杭 番 号				(m)	(回)	(回)	(cm)	(cm)	(m)	
外 径										
杭 長										
板 厚										
メーカー										
打込み時間										
杭打機 名称										
型 式										
全 重 量										
ラ ム 重 量										
打止管理		設計値	実測値							
	天端高(m)									
	先端深度(m)									
	地盤高(m)									
	根入長(m)									
	総打撃回数									
	最終貫入量(S)									
許容 支持力	リバウンド量(K)									
	設計値	実測値								
許容 支持力 算定式	$Ru = \frac{ef \times 2WH}{S + 1/2K}$ <p>ef:ハンマーの効率=0.5 H:ハンマーの落下高(m) W:ハンマーの重量(kN)</p>									

路盤出来形管理表

工事名: _____

現場代理人 _____


測 点	種 別	高 さ							幅			延 長		
		①	②	③	④	⑤	⑥	⑦	○~○	○~○	○~○	①線上	法線上	○線上
	路盤設計厚	〇〇〇	〇〇〇	〇〇〇	〇〇〇	〇〇〇	〇〇〇	〇〇〇	〇. 〇〇m	〇. 〇〇m	〇. 〇〇m	〇. 〇〇m	〇. 〇〇m	〇. 〇〇m
NO. 〇〇	路床高													
	路盤高													
	厚さ													
NO. 〇〇														
NO. 〇〇 + 〇. 〇〇														
NO. 〇〇														

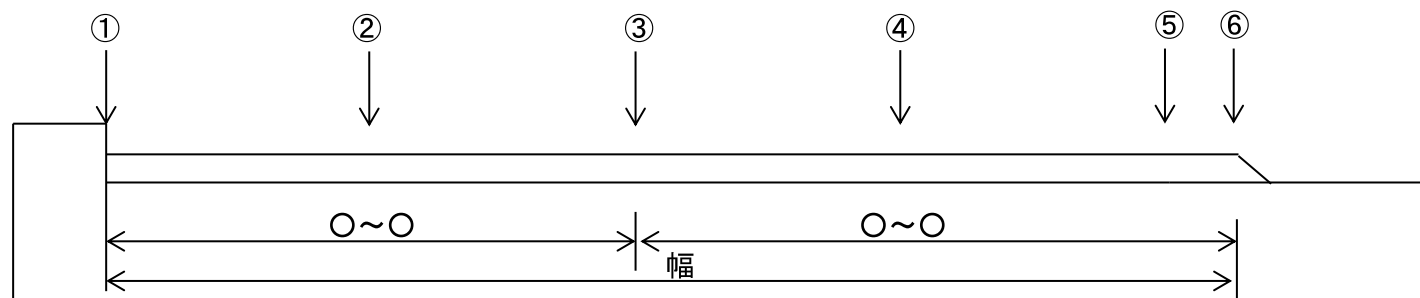

工事名: _____

路盤出来形管理図


様式・出来形1-13-1(2)

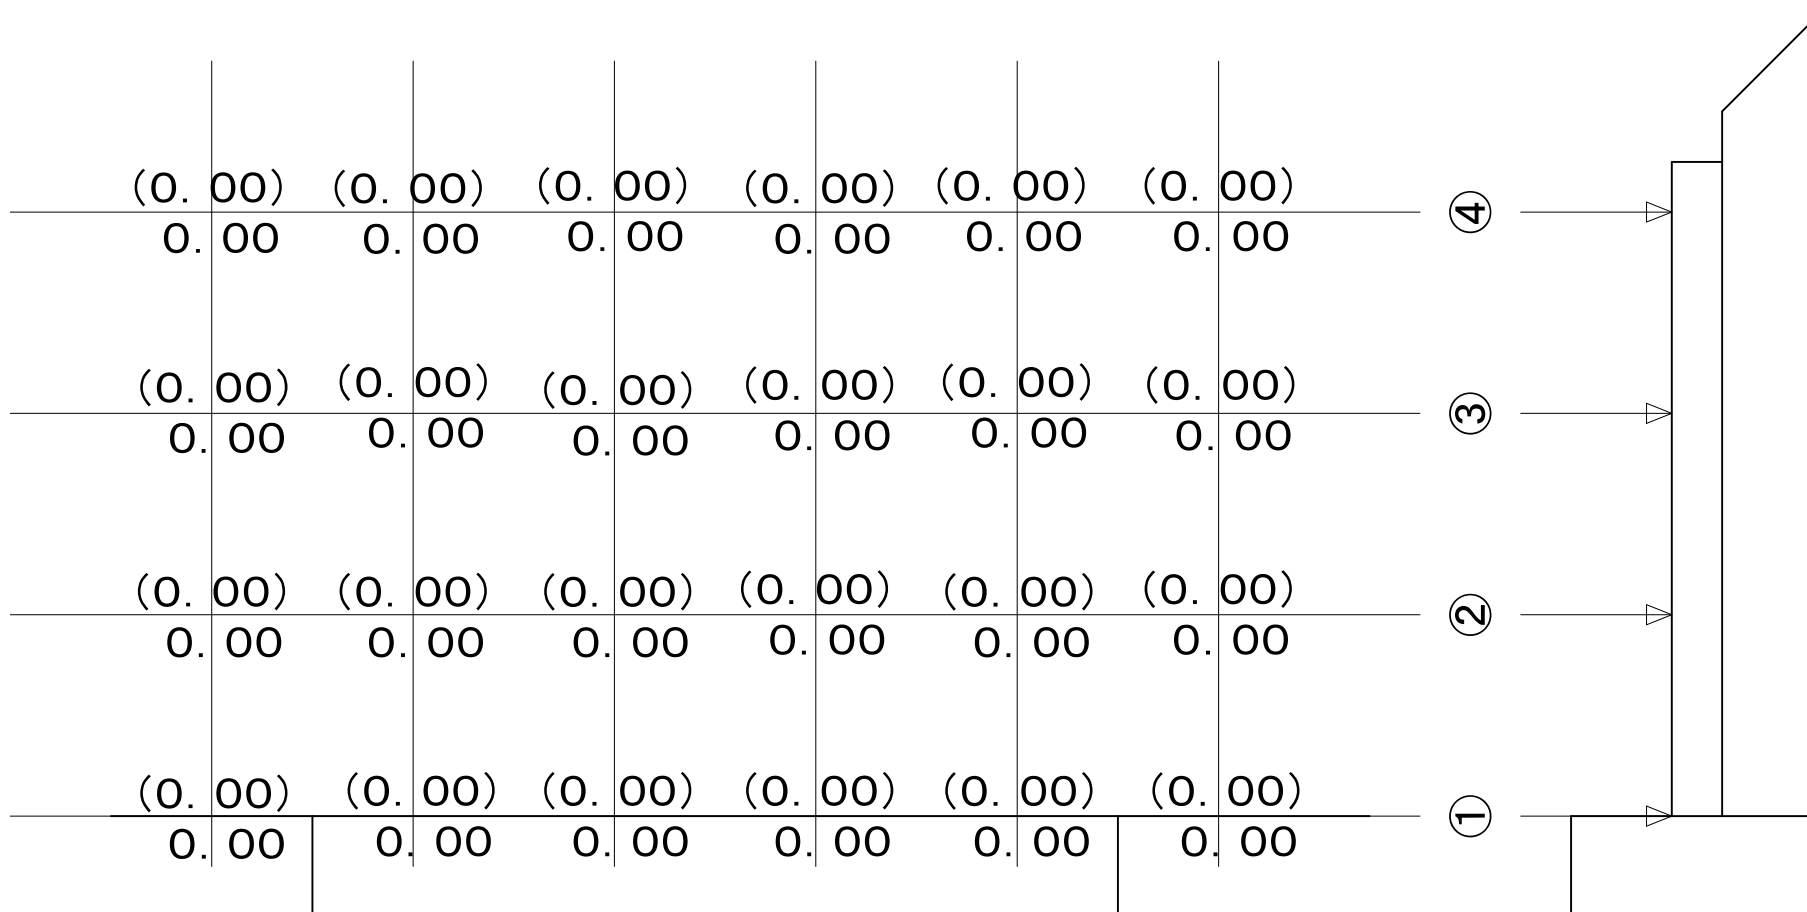

凡 例
(): 設計値
実 数: 実測値


現場代理人

工事名: _____

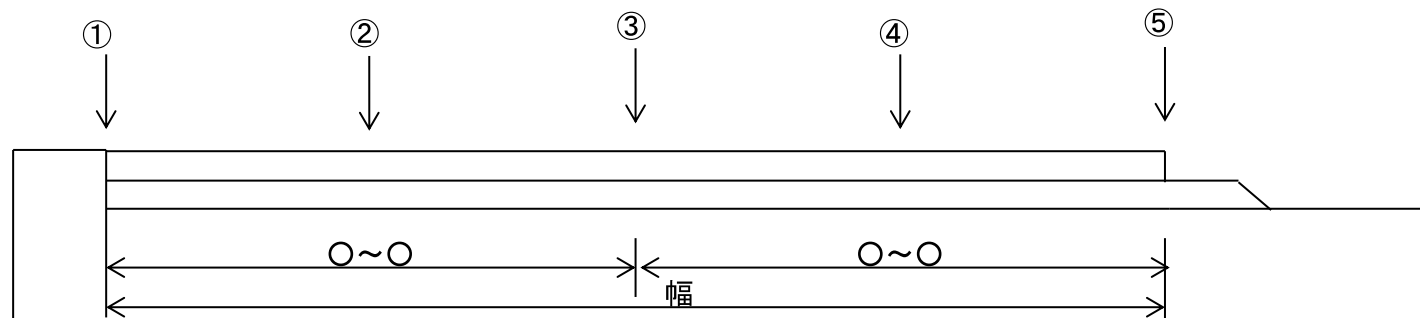[illegible]

工事名: _____

舗装出来形管理図

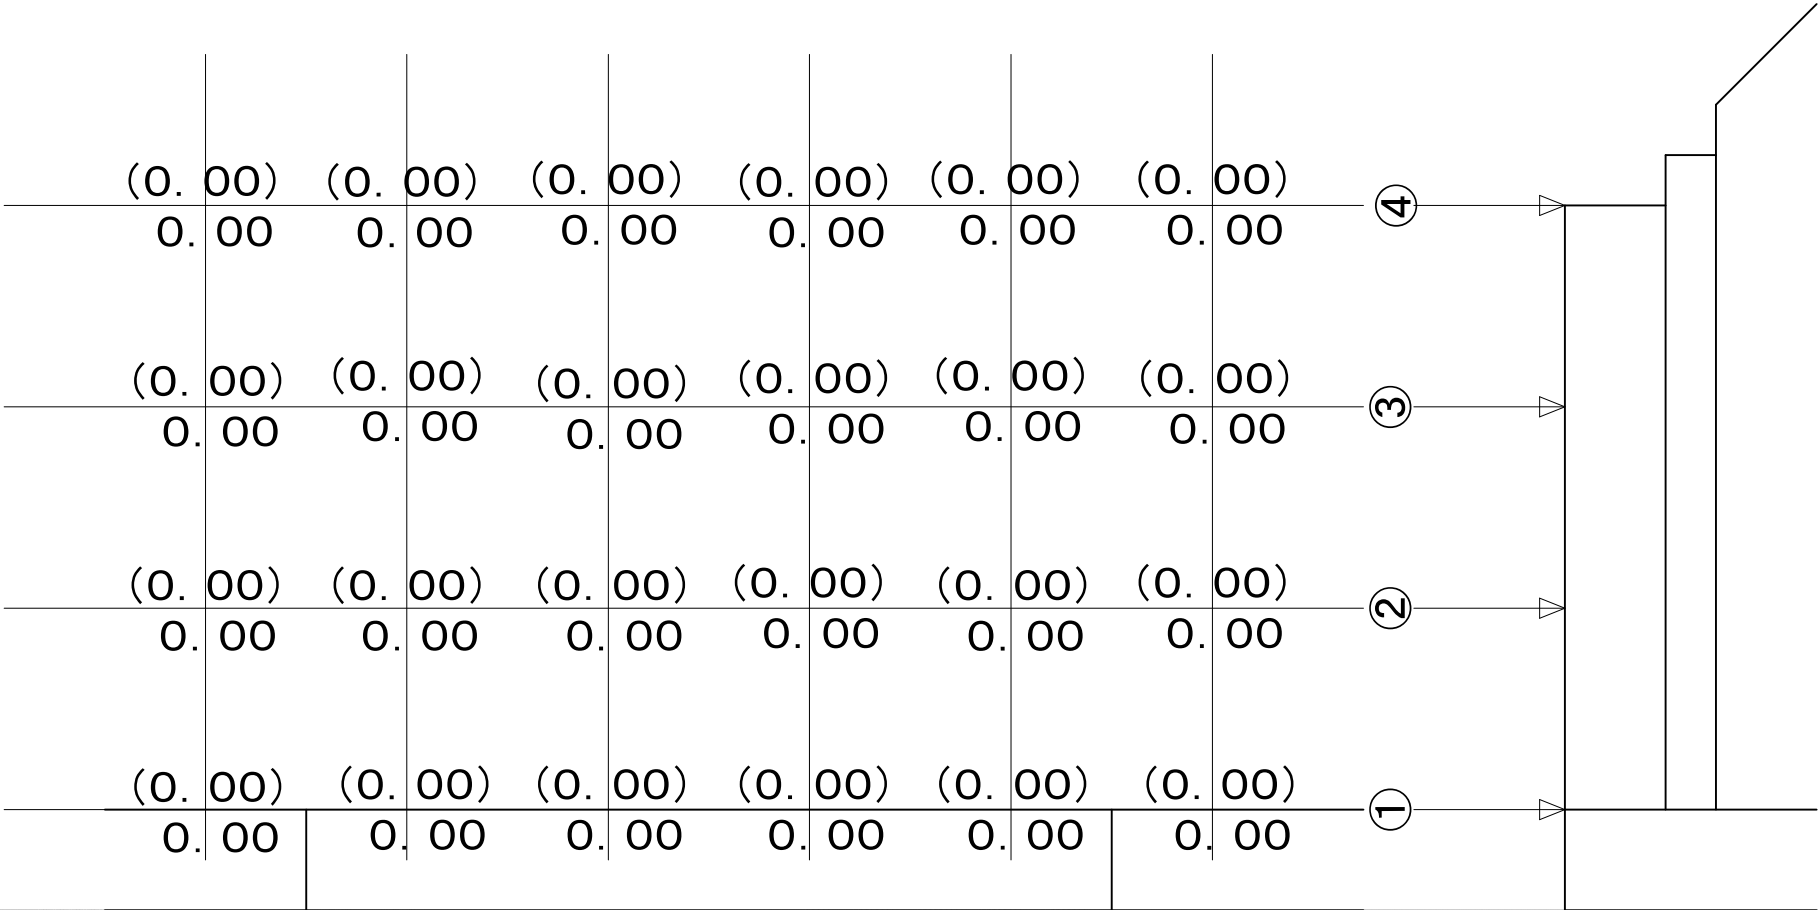


凡 例
(): 設計値
実 数: 実測値

置換材出来形管理表

工事名: _____

現場代理人 _____

測点 \ 種別		天 端 高							天 端 幅		延 長		
		L-30m	L-20m	L-10m	CL	R-10m	R-20m	R-30m	港外側	港内側	港外側	法線上	港内側
NO. 〇〇	設計値										NO. 〇〇 }	NO. 〇〇 }	NO. 〇〇 }
	測定値												
	差												
NO. 〇〇+〇. 〇〇	設計値												
	測定値												
	差												
NO. 〇〇	設計値												
	測定値												
	差												
NO. 〇〇+〇. 〇〇	設計値												
	測定値												
	差												
NO. 〇〇	設計値										〇〇. 〇〇m	〇〇. 〇〇	〇〇. 〇〇
	測定値												
	差												
NO. 〇〇+〇. 〇〇	設計値												
	測定値												
	差												
NO. 〇〇	設計値												
	測定値												
	差												
NO. 〇〇	設計値												
	測定値												
	差												
NO. 〇〇	設計値												
	測定値												
	差												
NO. 〇〇	設計値												
	測定値												
	差												
NO. 〇〇	設計値										}	}	}
	測定値												
	差												

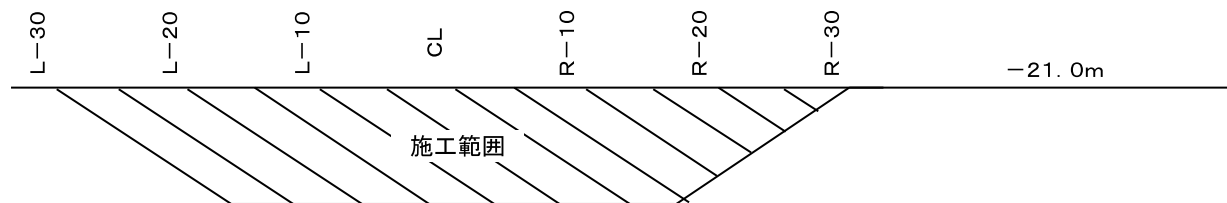


工事名: _____

基礎石均し出来形管理図(1)

様式・出来形4-3-2(1)

平面図

港内側

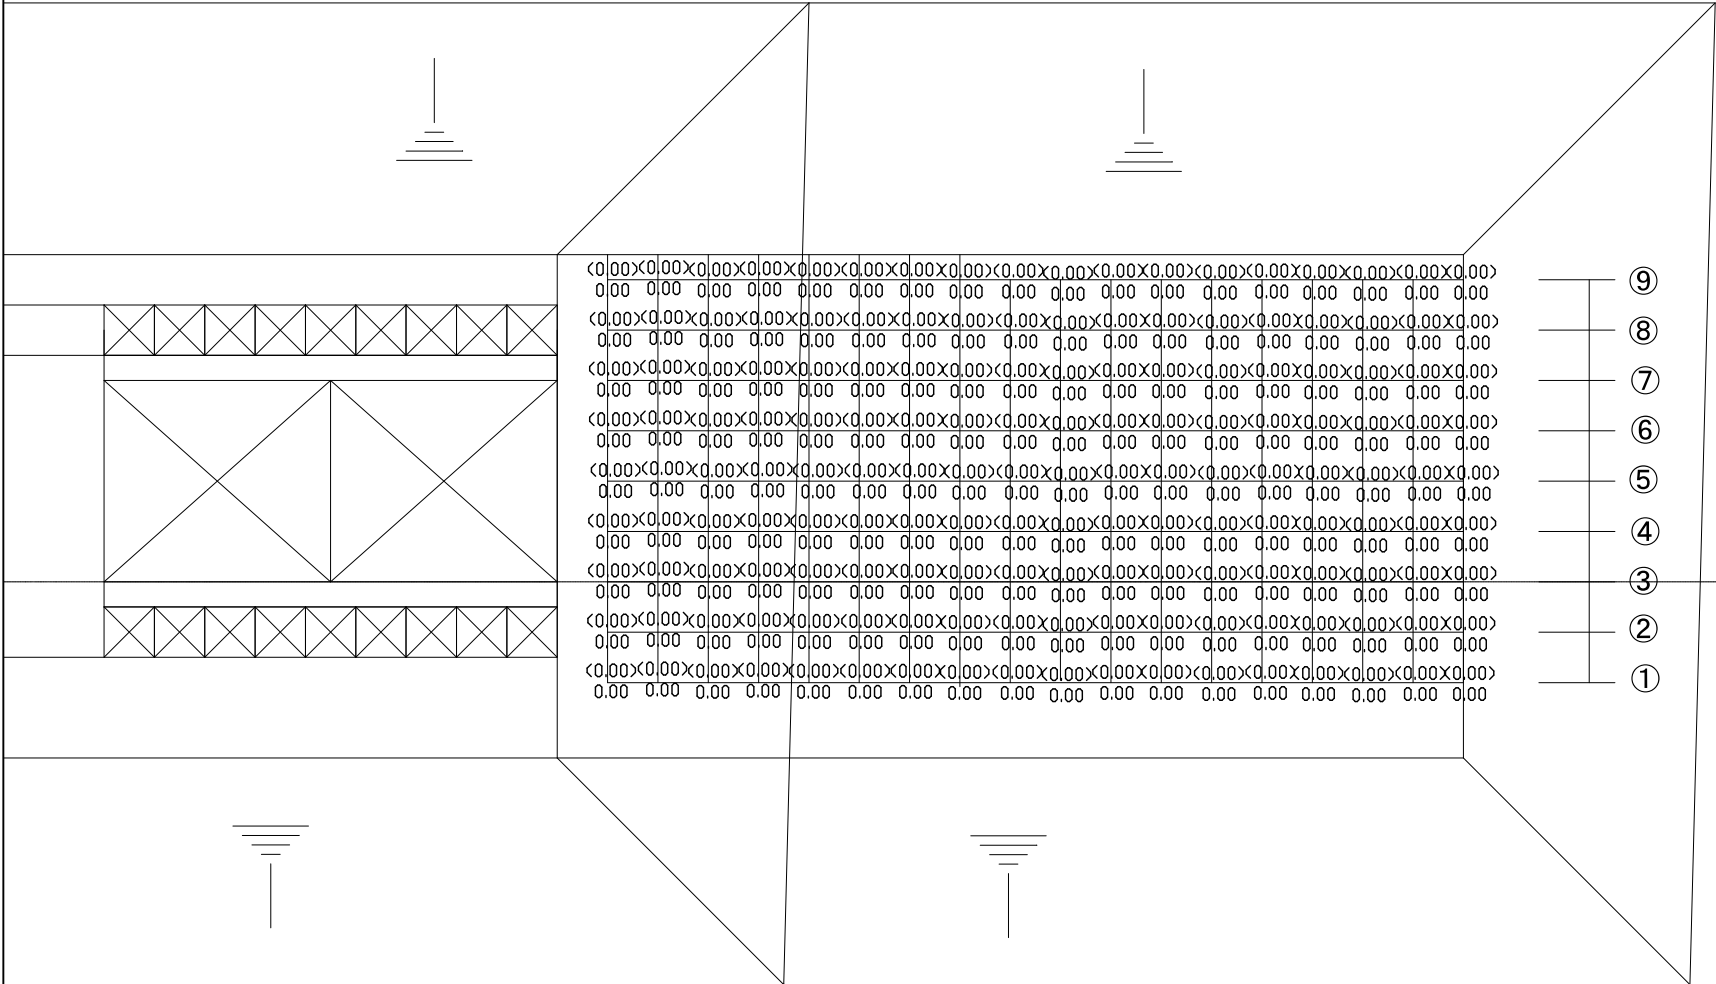

(1:0)
(基礎捨石 00~00Kg/個程度)
(-0.0m)

No. 00
No. 00
港外側

凡 例
():設計値
実 数:実測値


工事名: _____

基礎石均し出来形管理図(2)

様式・出来形4-3-2(2)

平面图

港内側

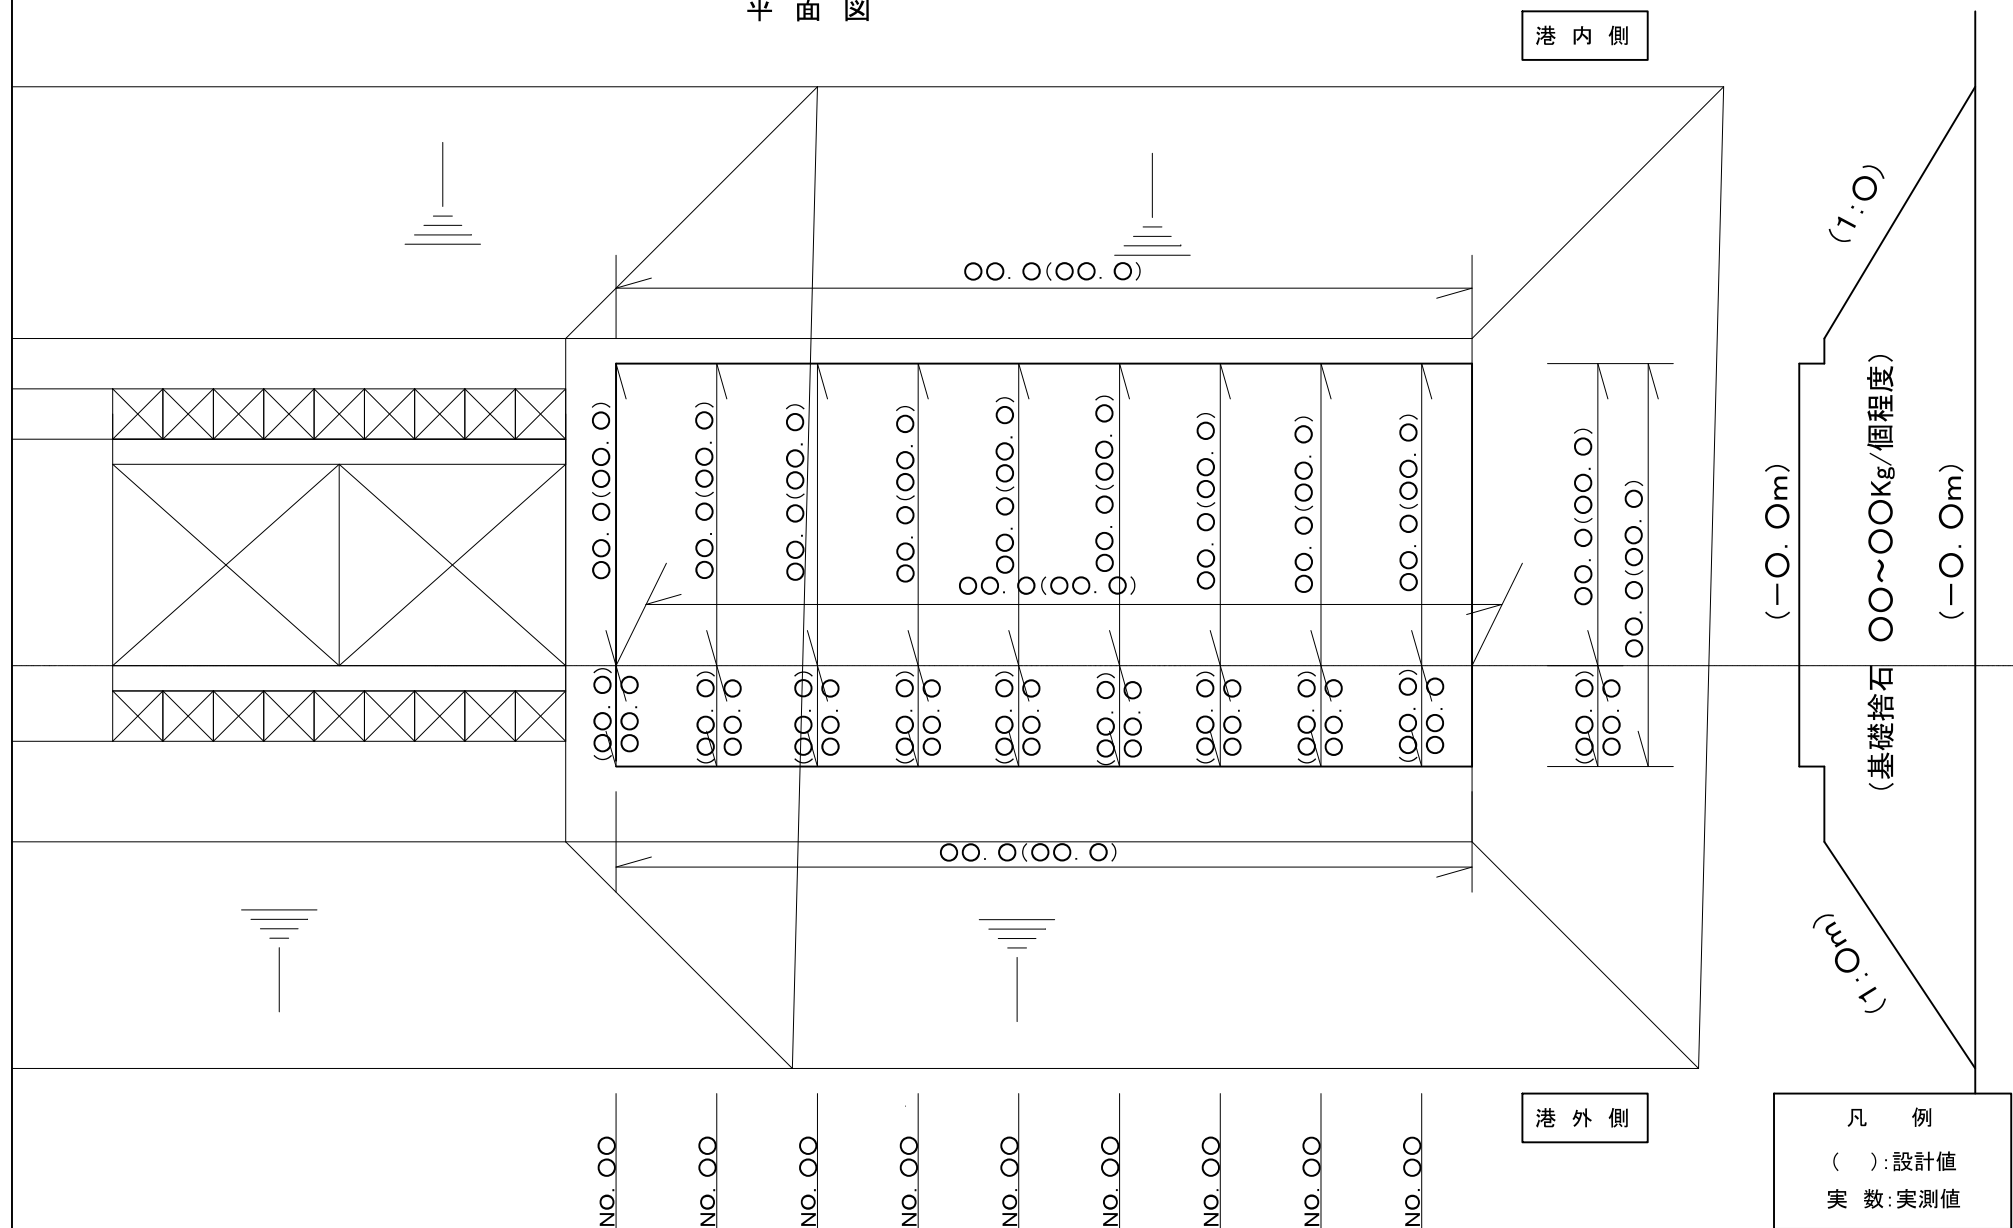

凡 例

():設計値




実数:実測値

ケーソン製作出来形管理表

工事名: _____

現場代理人 _____

〇〇区用 〇〇号函 〇〇段目													
測定項目	規 格	箇 所	測定値	検査値	差	箇 所	測定値	検査値	差	箇 所	測定値	検査値	差
<壁 厚> 側壁=〇〇 隔壁=〇〇	±〇〇												
<フチ> B'=〇〇 L=〇〇 b=〇〇 t=〇〇	+〇〇 -〇〇												
<底板厚> d=〇〇	+〇〇 -〇〇												
<延 長> L=〇〇	+〇〇 -〇〇												
< 幅 > B=〇〇	+〇〇 -〇〇												
<対 角> L'=〇〇	±〇〇												
<高 さ> H=〇〇	+〇〇 -〇〇												

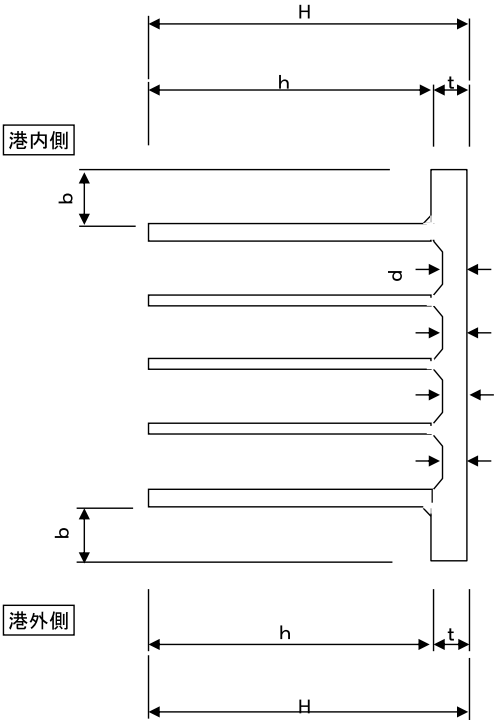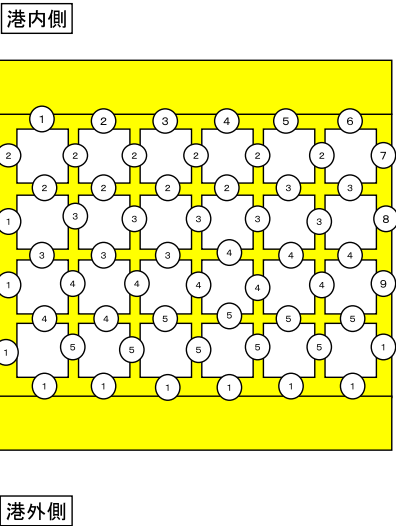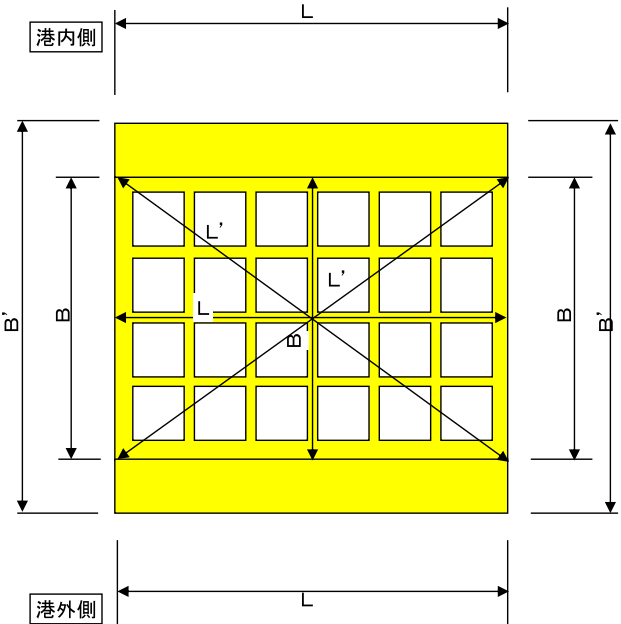


ケーソン据付出来形管理表

工事名: _____




現場代理人 _____

ケーソン 番号	法線に対する出入り					据付目地間隔					天 端 高 さ				
	測定位置	測定月日	設計値	実測値	差	測定位置	測定月日	設計値	実測値	差	測定位置	測定月日	設計値	実測値	差
NO. 1						—					①				
											②				
											③				
											④				

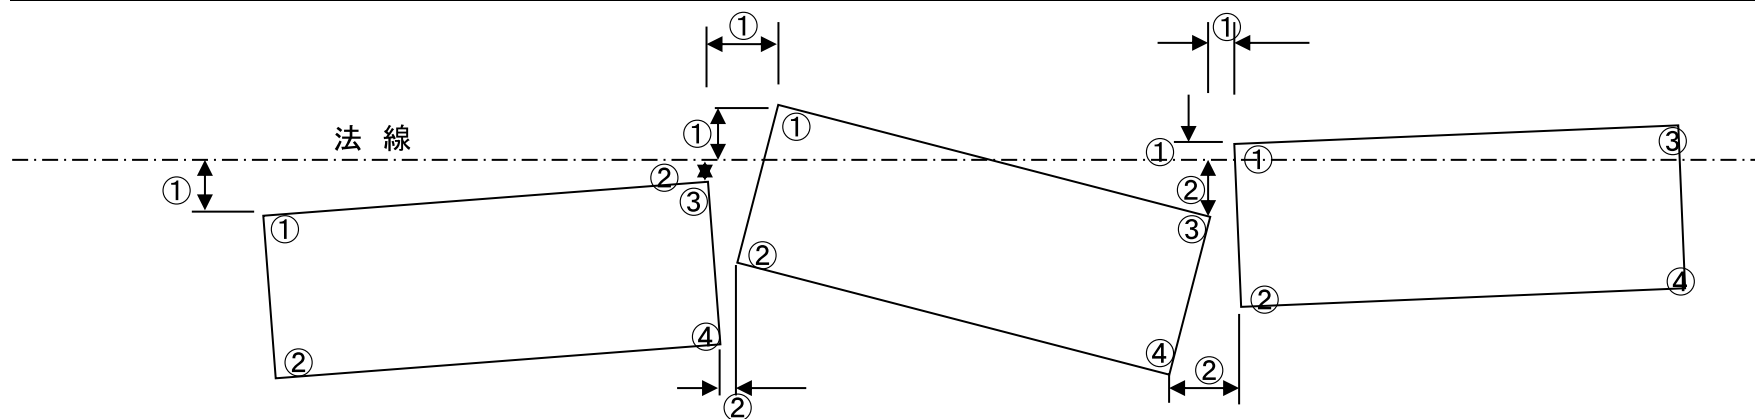

工事名: _____

現場代理人

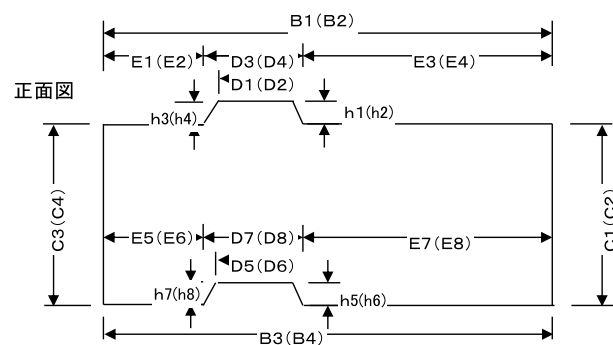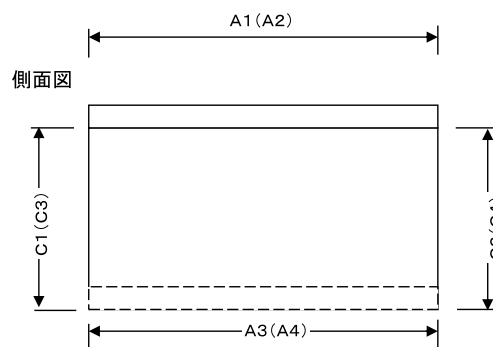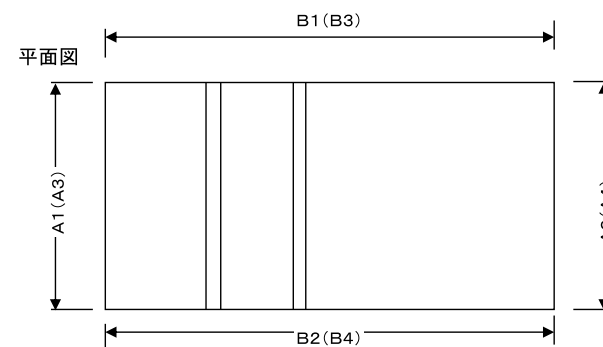
[illegible]

L型ブロック製作出来形管理表

工事名: _____

現場代理人 _____

製作番号		幅			長 さ						高 さ			各 部 材 厚 さ											
		A1	A2	A3	B1	B2	B3	B4	B5	B6	C1	C2	C3	t1	t2	t3	t4	t5	t6	t7	t8	t9	t10	t11	t12
	設計値																								
	実測値																								
	差																								

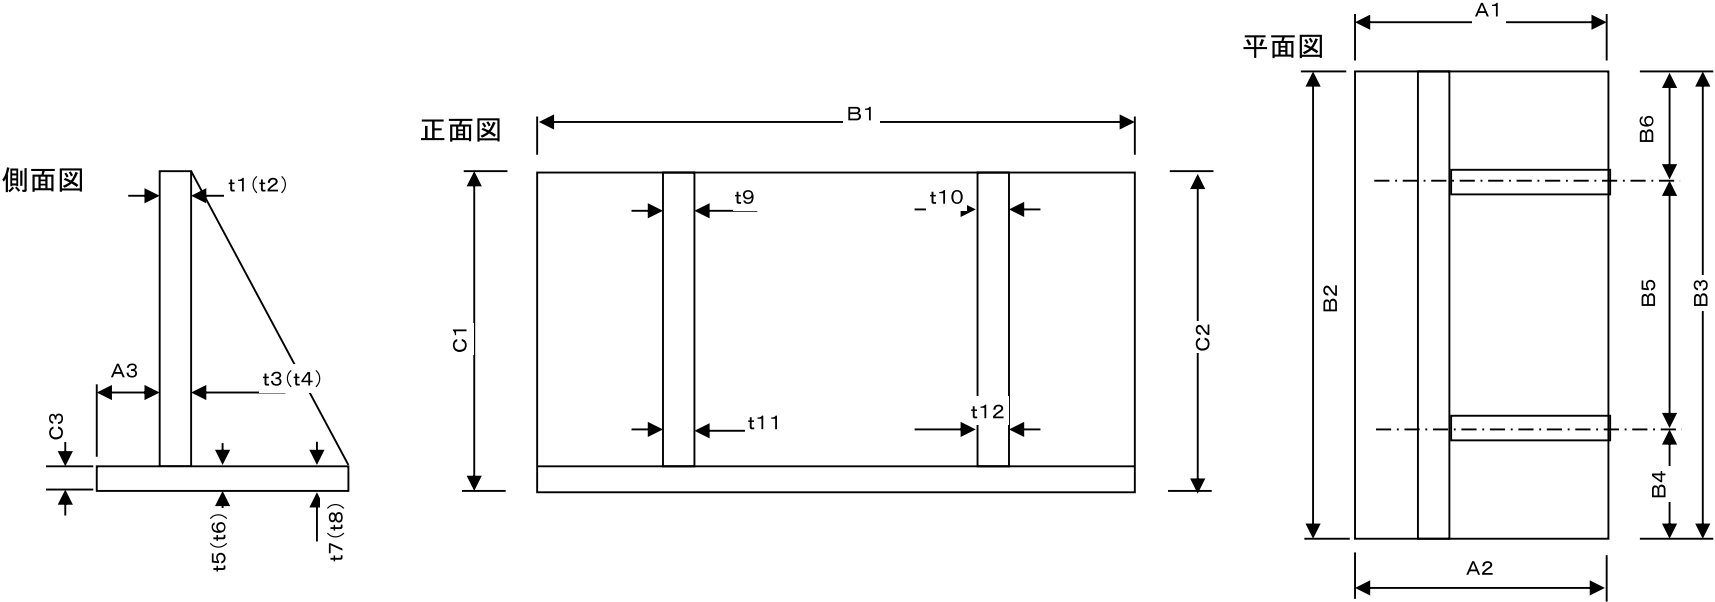


セルラーブロック製作出来形管理表

工事名: _____


現場代理人 _____

製作番号		幅				長さ				高さ				各 部 材 厚 さ								対角線	
		A1	A2	A3	A4	B1	B2	B3	B4	C1	C2	C3	C4	t1	t2	t3	t4	t5	t6	t7	t8	ℓ1	ℓ2
	設計値																						
	実測値																						
	差																						


側面図

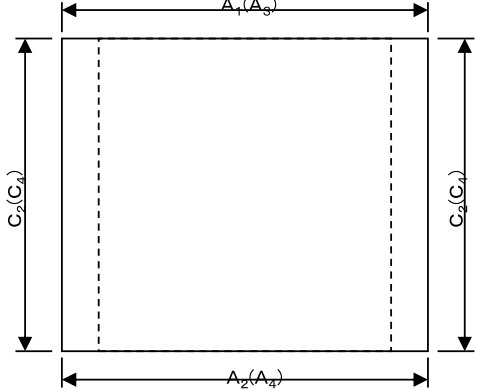

正面図

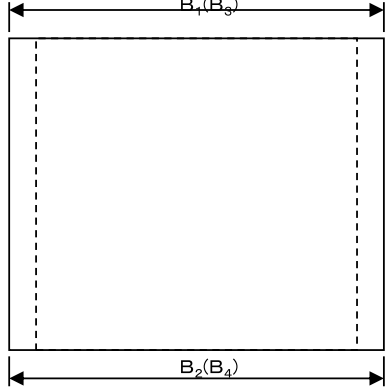

平面図

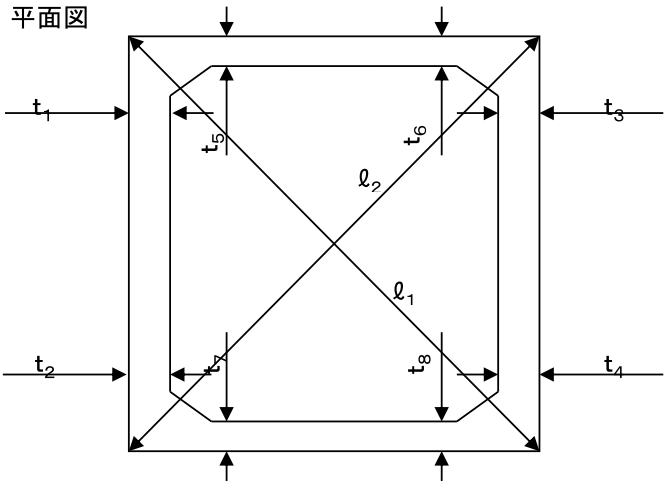

ブロック製作等 外見チェックリスト

工事名: _____

現場代理人 _____


チ ャ ッ ク 項 目	
製作番号(ブロックNO)	
製作日	
検査日	
大きな気泡はないか	
ひびわれはないか	
ジャンカはないか	
ワイヤー傷はないか	
ブロックのカケはないか	
泥などの付着はないか	
ナンバリングに誤記はないか	
その他	
総 評	
略 図	

工事名: _____

様式・出来形13-1-1(1)

被覆石均し出来形管理図(1)

平面图

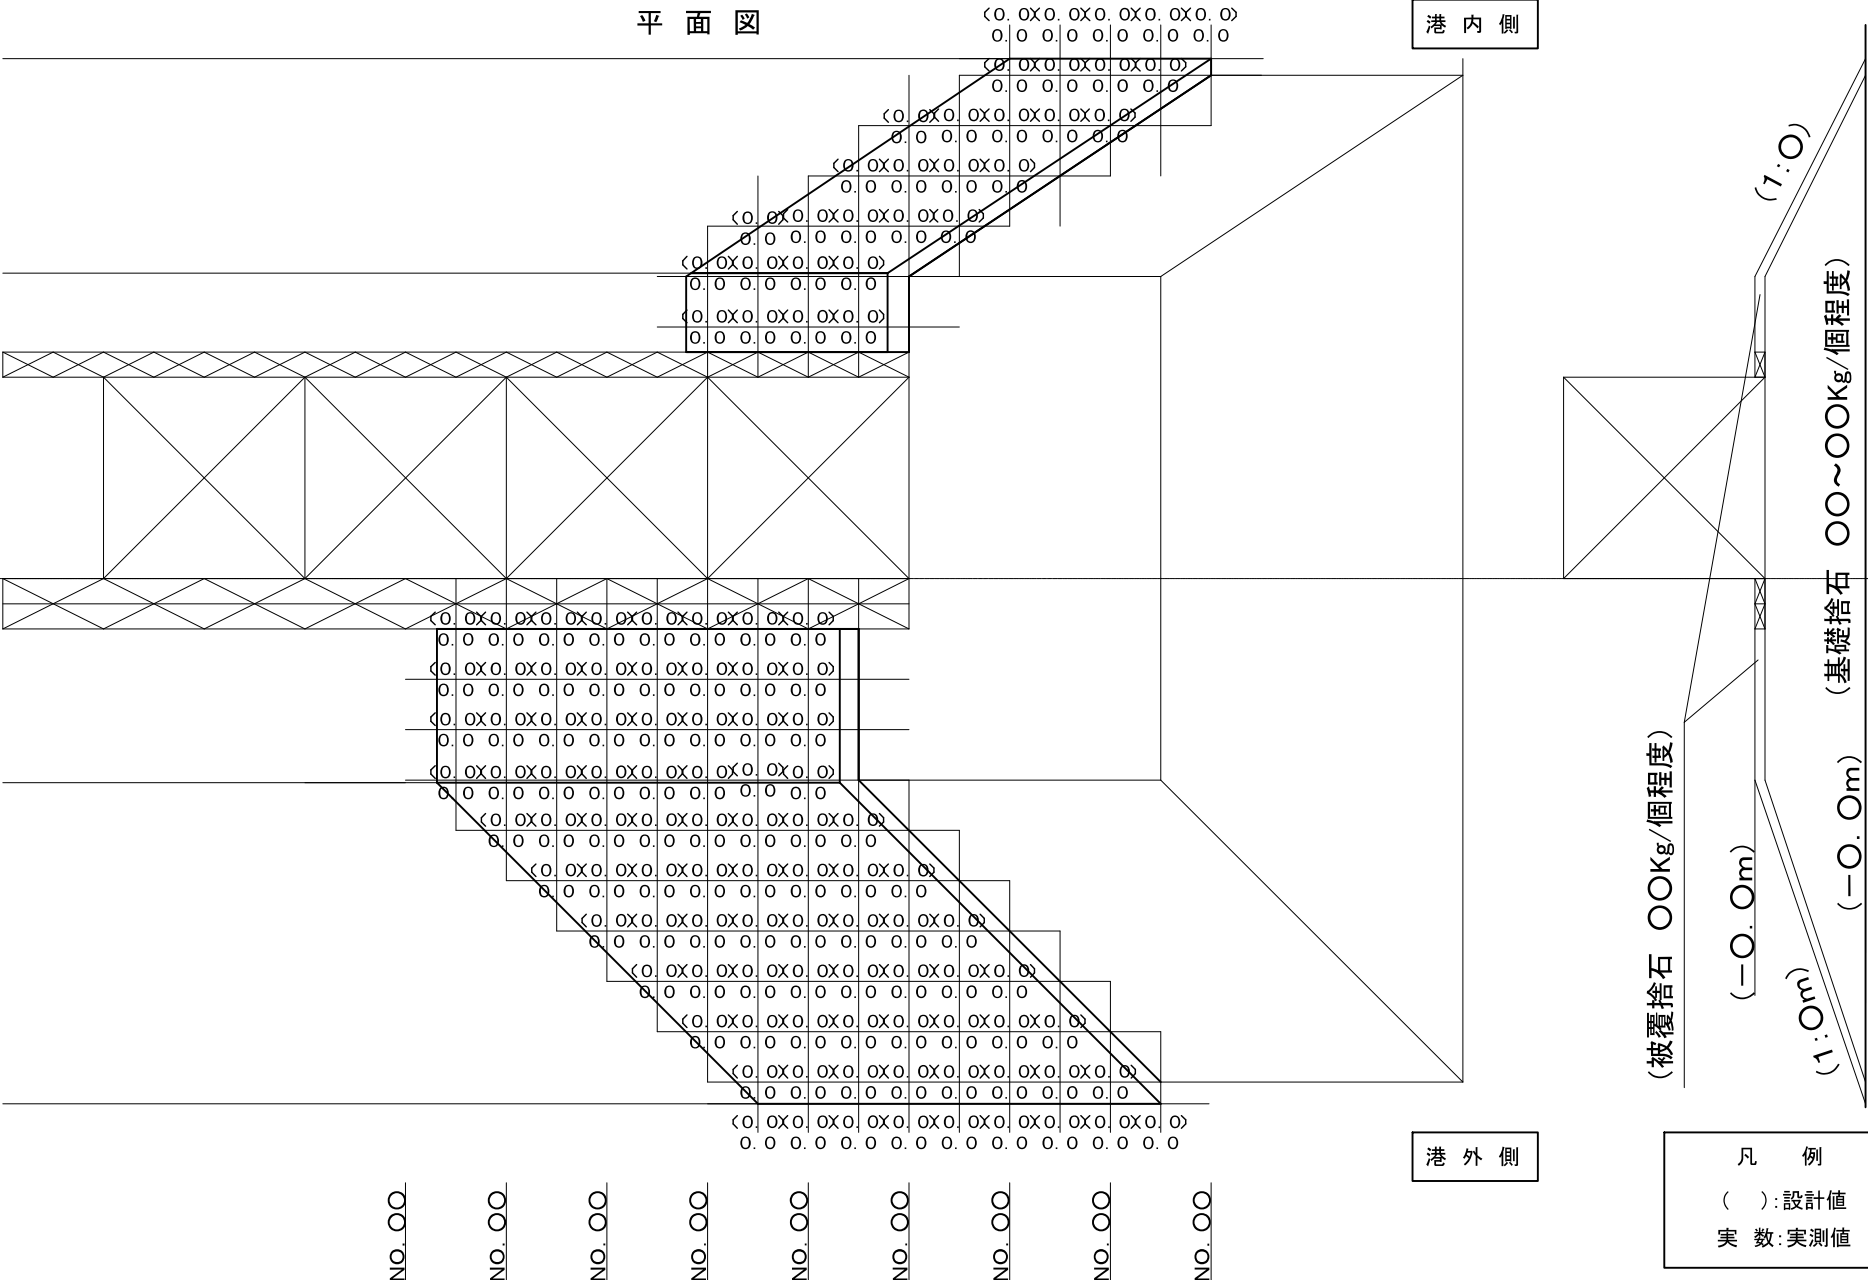

港外俱

凡 例


() : 設計値
実数 : 実測値

工事名: _____

様式・出来形13-1-1(2)

被覆石均し出来形管理図(2)


平面図

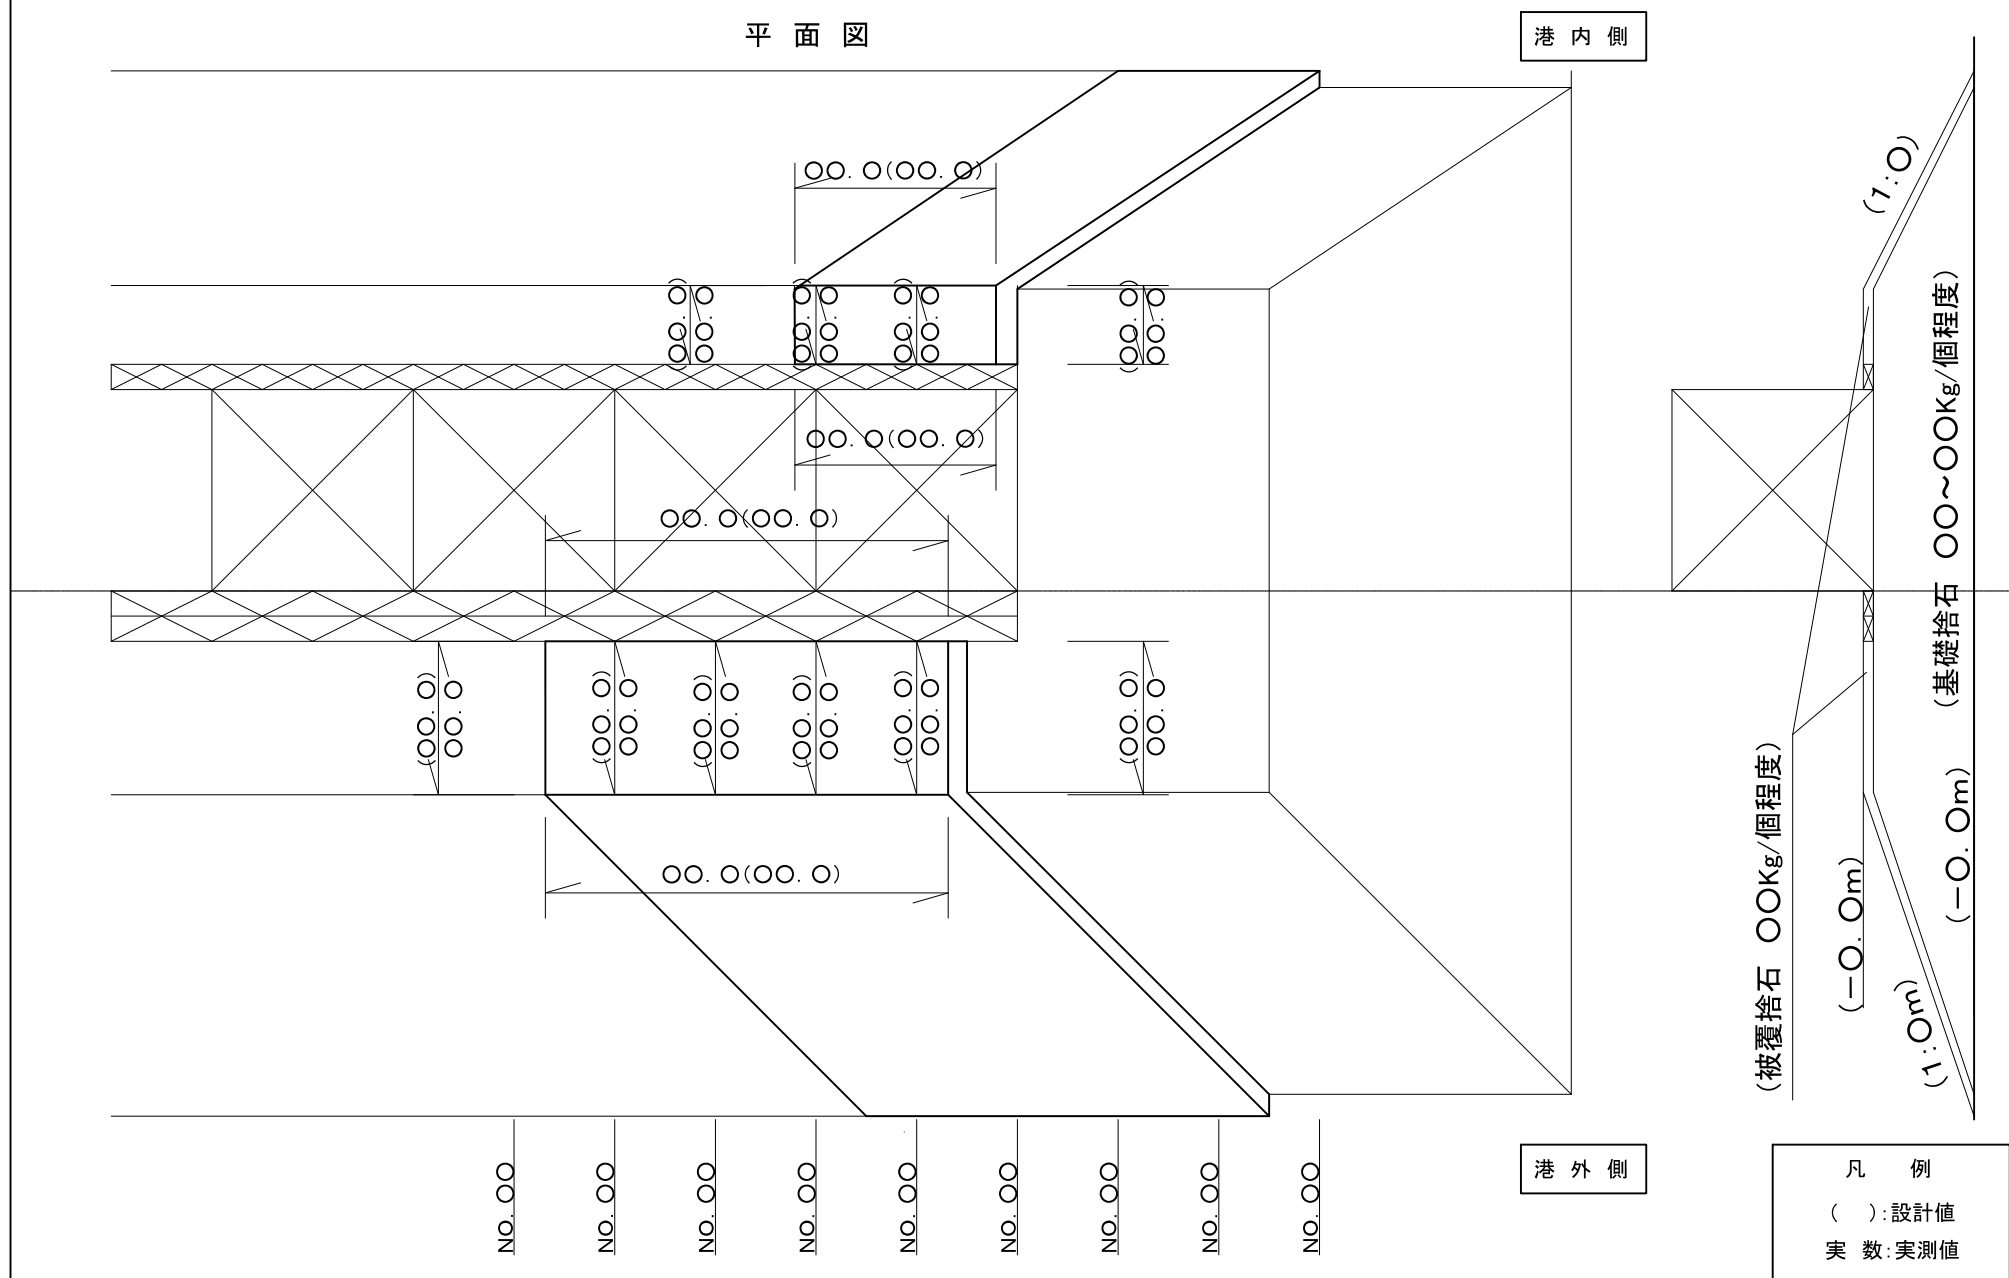

工事名: _____

現場代理人


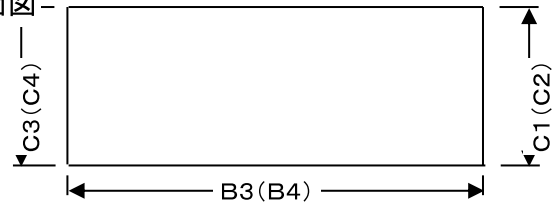


上部コンクリート(防波堤)出来形管理表

工事名: _____



現場代理人 _____

ケーソン等 NO.	測定月日	天 端 高 (厚 さ)				天 端 幅				延 長				法線に対する出入り			
		測点	設計値	測定値	差	測点	設計値	測定値	差	測点	設計値	測定値	差	測点	設計値	測定値	差
		①				⑦				⑩							
		②				⑧											
		③				⑨											
		④															
		⑤															
		⑥															

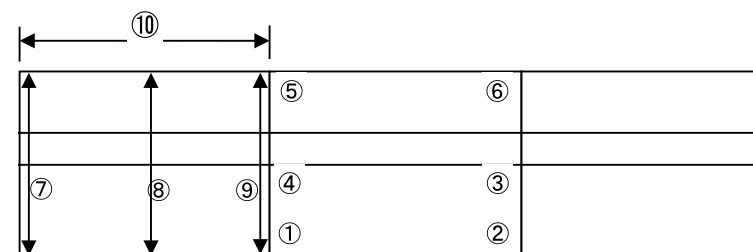

工事名: _____

現場代理人_____

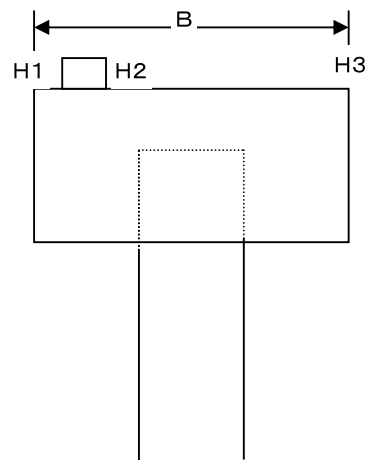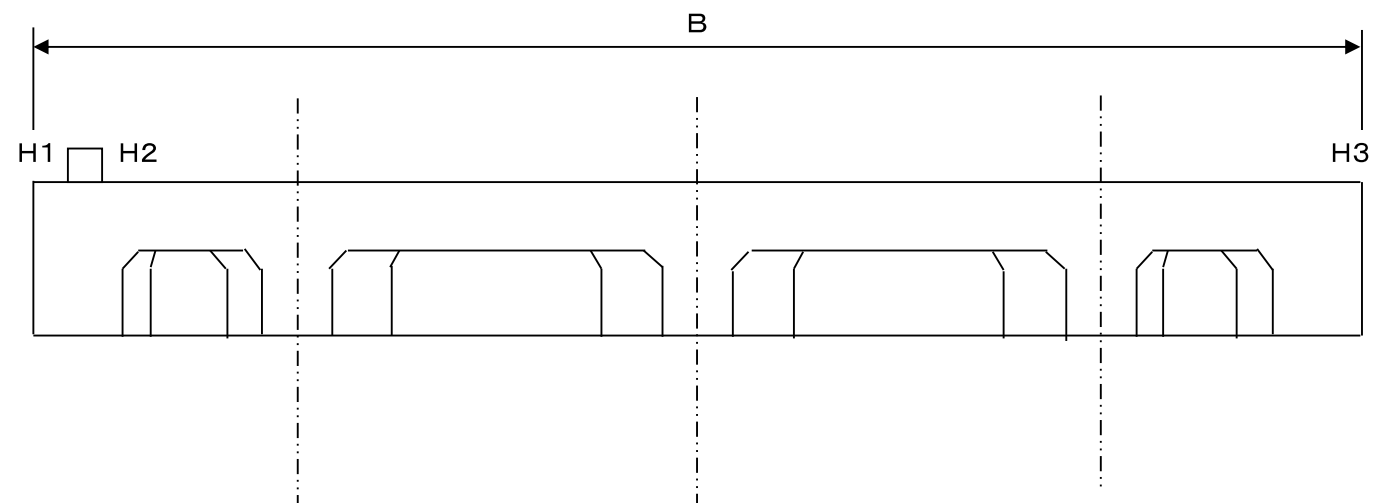[illegible]

工事名: _____

現場代理人_____



すみ肉溶接出来形管理表

工事名: _____

現場代理人 _____

測定箇所		溶接脚長		のど厚	サイズ	溶接長	測定箇所		溶接脚長		のど厚	サイズ	溶接長
		a	b	c	d				a	b	c	d	
	設計値							設計値					
	実測値							実測値					
	差							差					

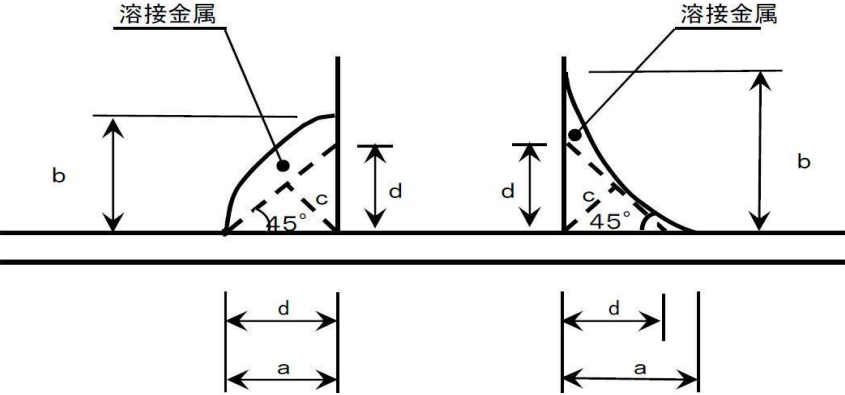

※サイズdの算定について

- 2つの脚長a, bの長さが異なる場合、サイズの算定には、短い脚長を基準に45°の線を引き、これをサイズとする。この場合45°の線はすべて熔融金属中にあること。
- 溶接ビード形状が凹型の場合(左図の右側)、溶接ゲージにより、直接のど厚を計測出来るため、サイズは計測しなくて良い。


突合わせ溶接出来形管理表

年 月 日

工事名: _____

現場代理人 _____

測定箇所		のど厚 A	ルート間隔 B	開先深さ C	開先角度 θ	溶 接 長	測定箇所		のど厚 A	ルート間隔 B	開先深さ C	開先角度 θ	溶 接 長
	設計値							設計値					
	実測値							実測値					
	差							差					
	設計値							設計値					
	実測値							実測値					
	差							差					
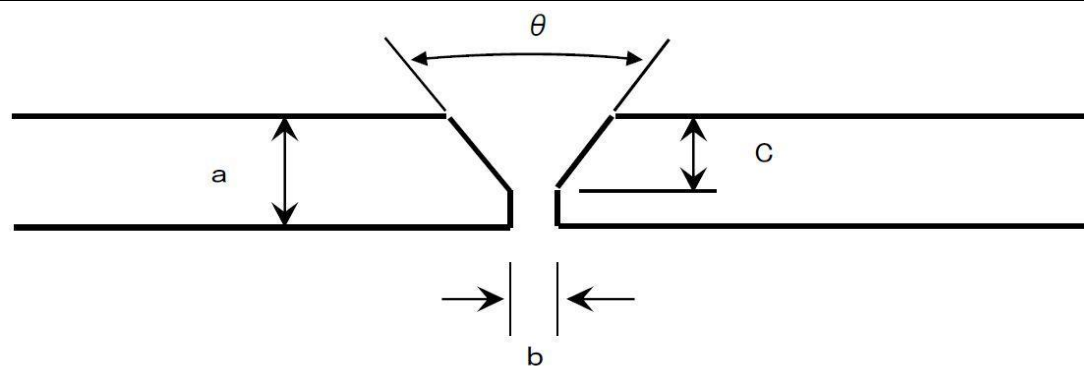


工事名: _____

現場代理人

溶接長


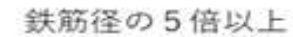

浚渫出来形管理表


工事名: _____

現場代理人 _____

測点NO. 距離NO.		No. 〇〇	No. 〇〇 +〇. 〇m	No. 〇〇	No. 〇〇 +〇. 〇m	No. 〇〇	No. 〇〇 +〇. 〇m	No. 〇〇	No. 〇〇	No. 〇〇	No. 〇〇	No. 〇〇	No. 〇〇	No. 〇〇
+〇〇. 〇m	設計値													
	測定値													
	差													
+〇〇. 〇m	設計値													
	測定値													
	差													
浚渫出来形管理図


工事名: _____

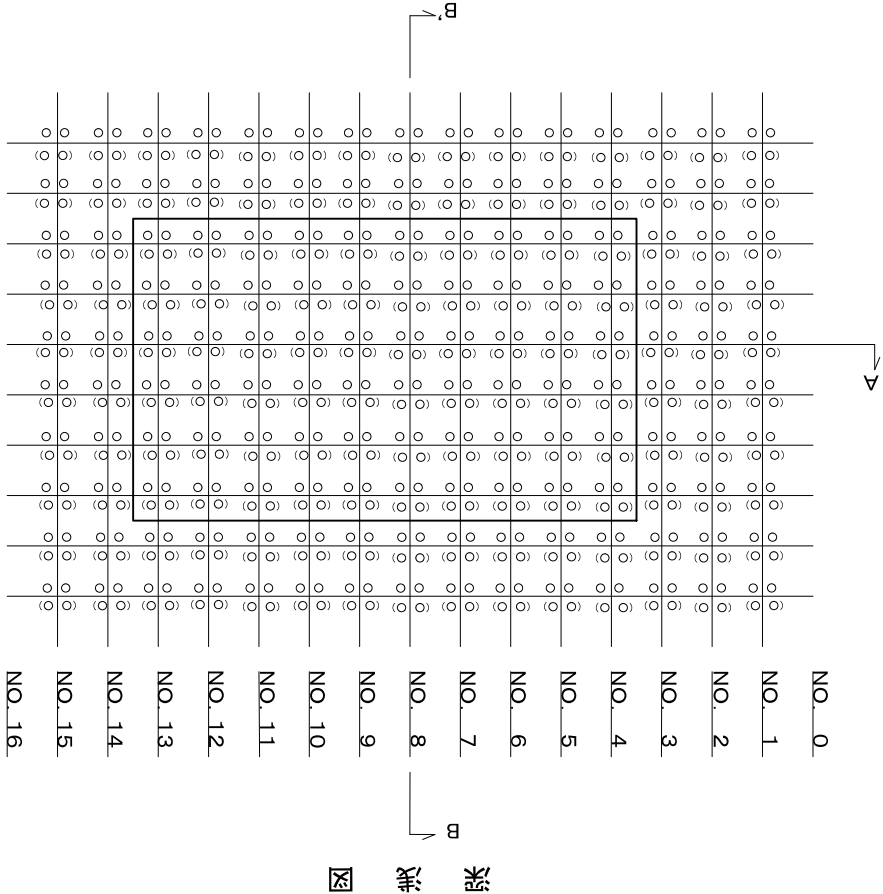

浚 外 側

浚 内 側

B-B' 断面

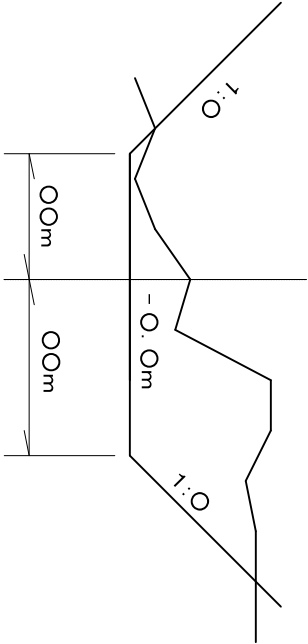

凡 例
(): 設計値
実 数: 実測値

