大阪市榎並ノ荘土地區劃整理組合地區第二區整理確定圖

縮尺千二百分之一

一原字図　昭和十六年十月十日　換地処分認可告示のもの
一朱書　昭和十九年三月十日　実地の町名改称により訂正せるもの

凡例

地区界　除斥界　町界　道路　地番

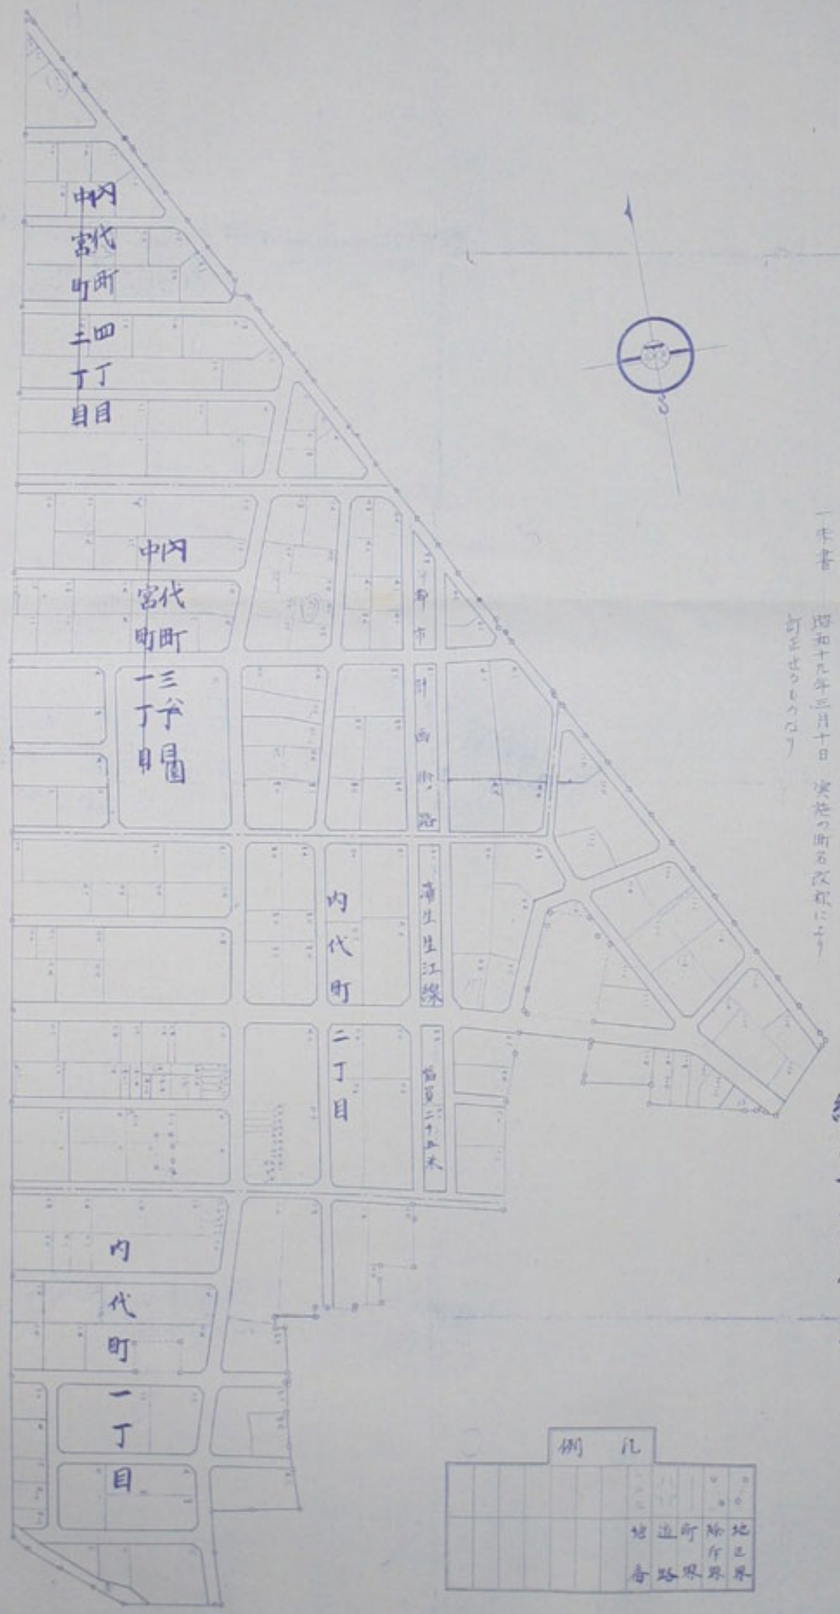

大阪市榎並ノ荘土地區劃整理組合地區第二區整理確定圖
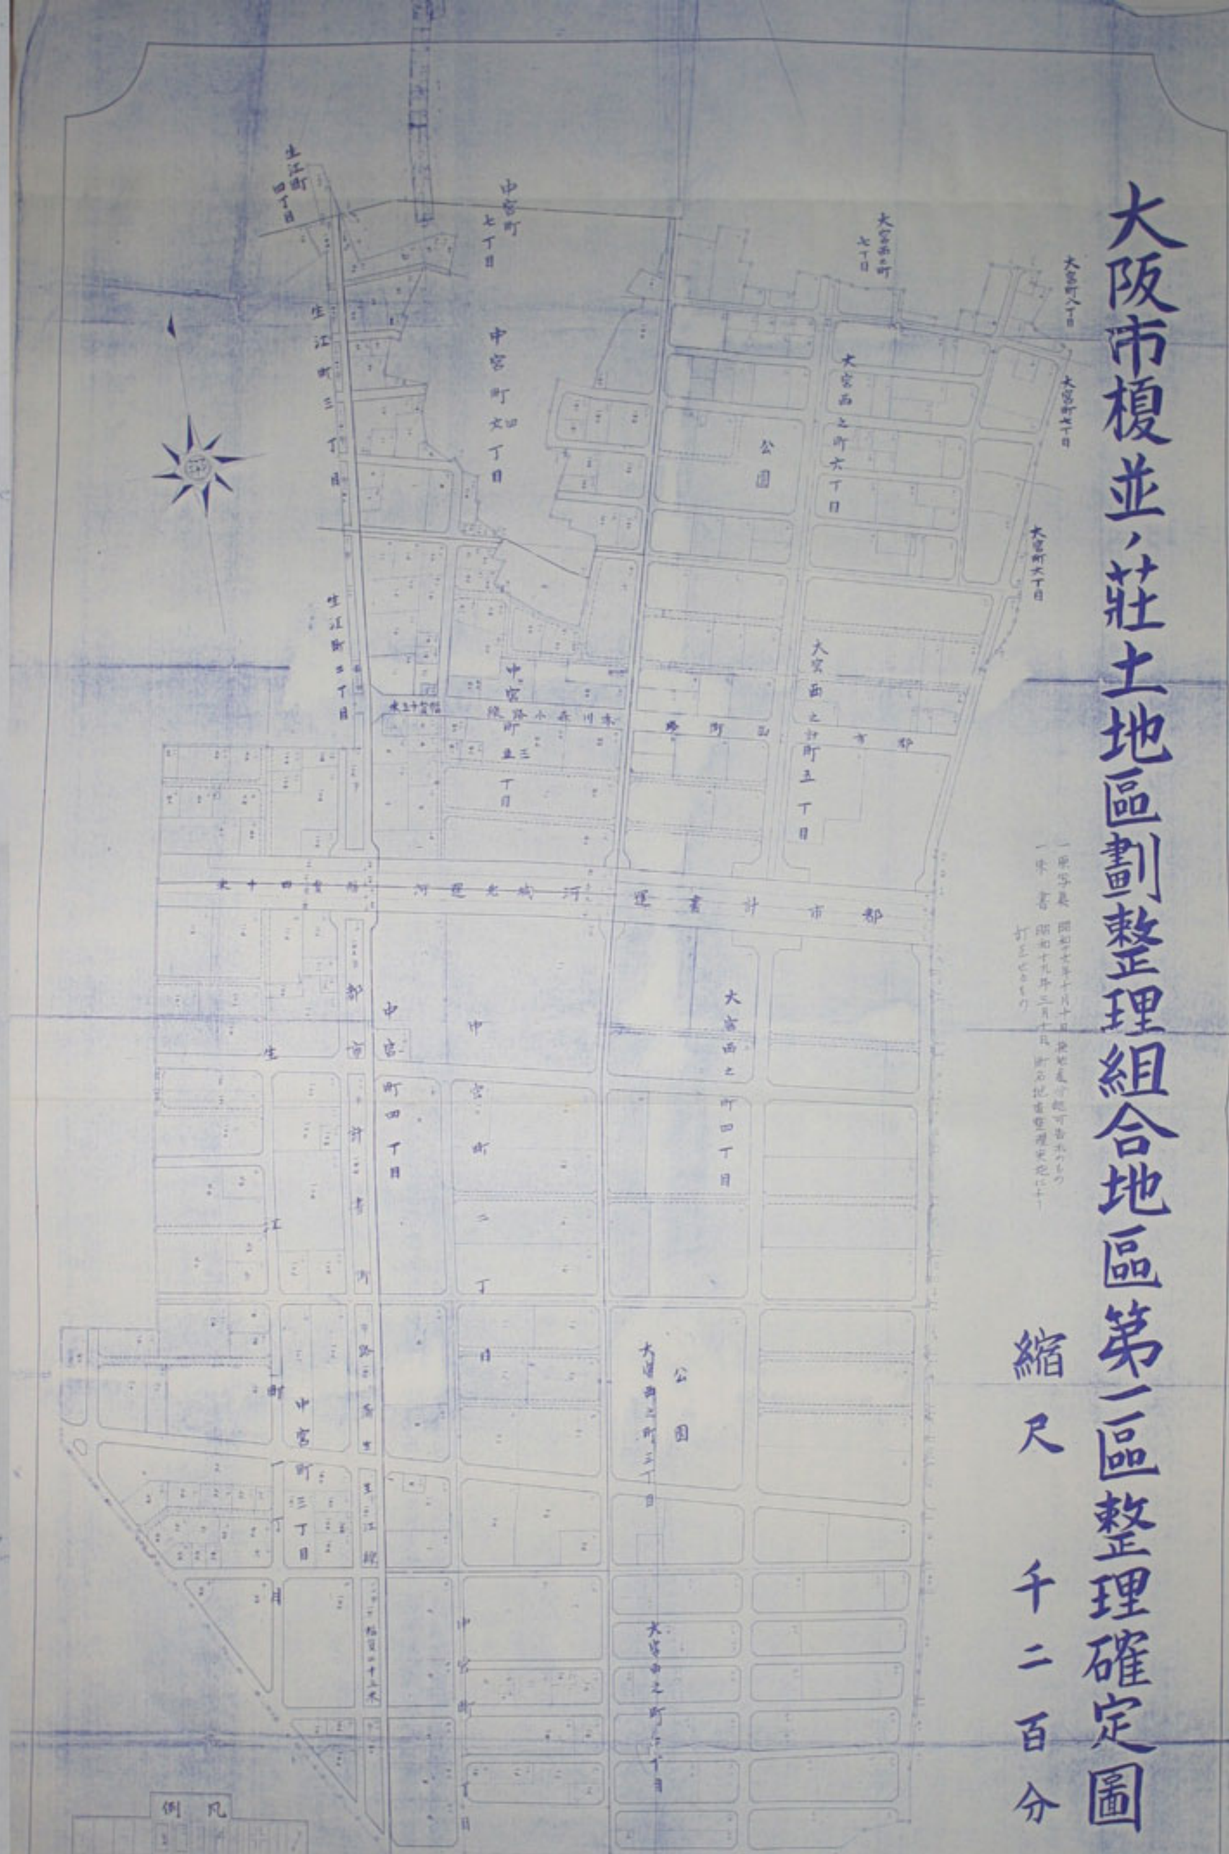
縮尺　千二百分之一